

*Commune de Pourcieux*



# DEMANDE D'AUTORISATION D'EXPLOITER UNE STATION D'EPURATION COLLECTIVE D'EAUX RESIDUAIRES INDUSTRIELLES

**Dossier de demande d'autorisation au titre  
des ICPE - Rubriques 2750, 2791 et 2795**

## G. Plans et pièces graphiques



ÉTUDES - MESURES - MAÎTRISE D'ŒUVRE

Juillet 2019


# LISTE DES PLANS ET PIÈCES GRAPHIQUES

Plan 1. : Localisation du projet.....	3
Plan 2. : Réseau hydrographique.....	5
Plan 3. : Plan cadastral .....	7
Plan 4. : Plan masse au 1/200è.....	9
Plan 5. : Plan d'ensemble.....	11
Plan 6. : Plan des abords au 1/25000è sur fond IGN.....	13
Plan 7. : Plans des abords au 1/2500è sur photographie aérienne.....	15
Plan 8. : Plan des servitudes .....	17
Plan 9. : Plans de récolement .....	19
Plan 10. : Raccordement de la cave des « Vignerons du Baou » au réseau d'assainissement communal.....	33

# **Plan 1. : Localisation du projet**



Commune de Pourcieux  
Demande d'autorisation d'exploiter une station d'épuration collective d'eaux résiduaires  
industrielles  
**Localisation géographique - 1/25 000ème**

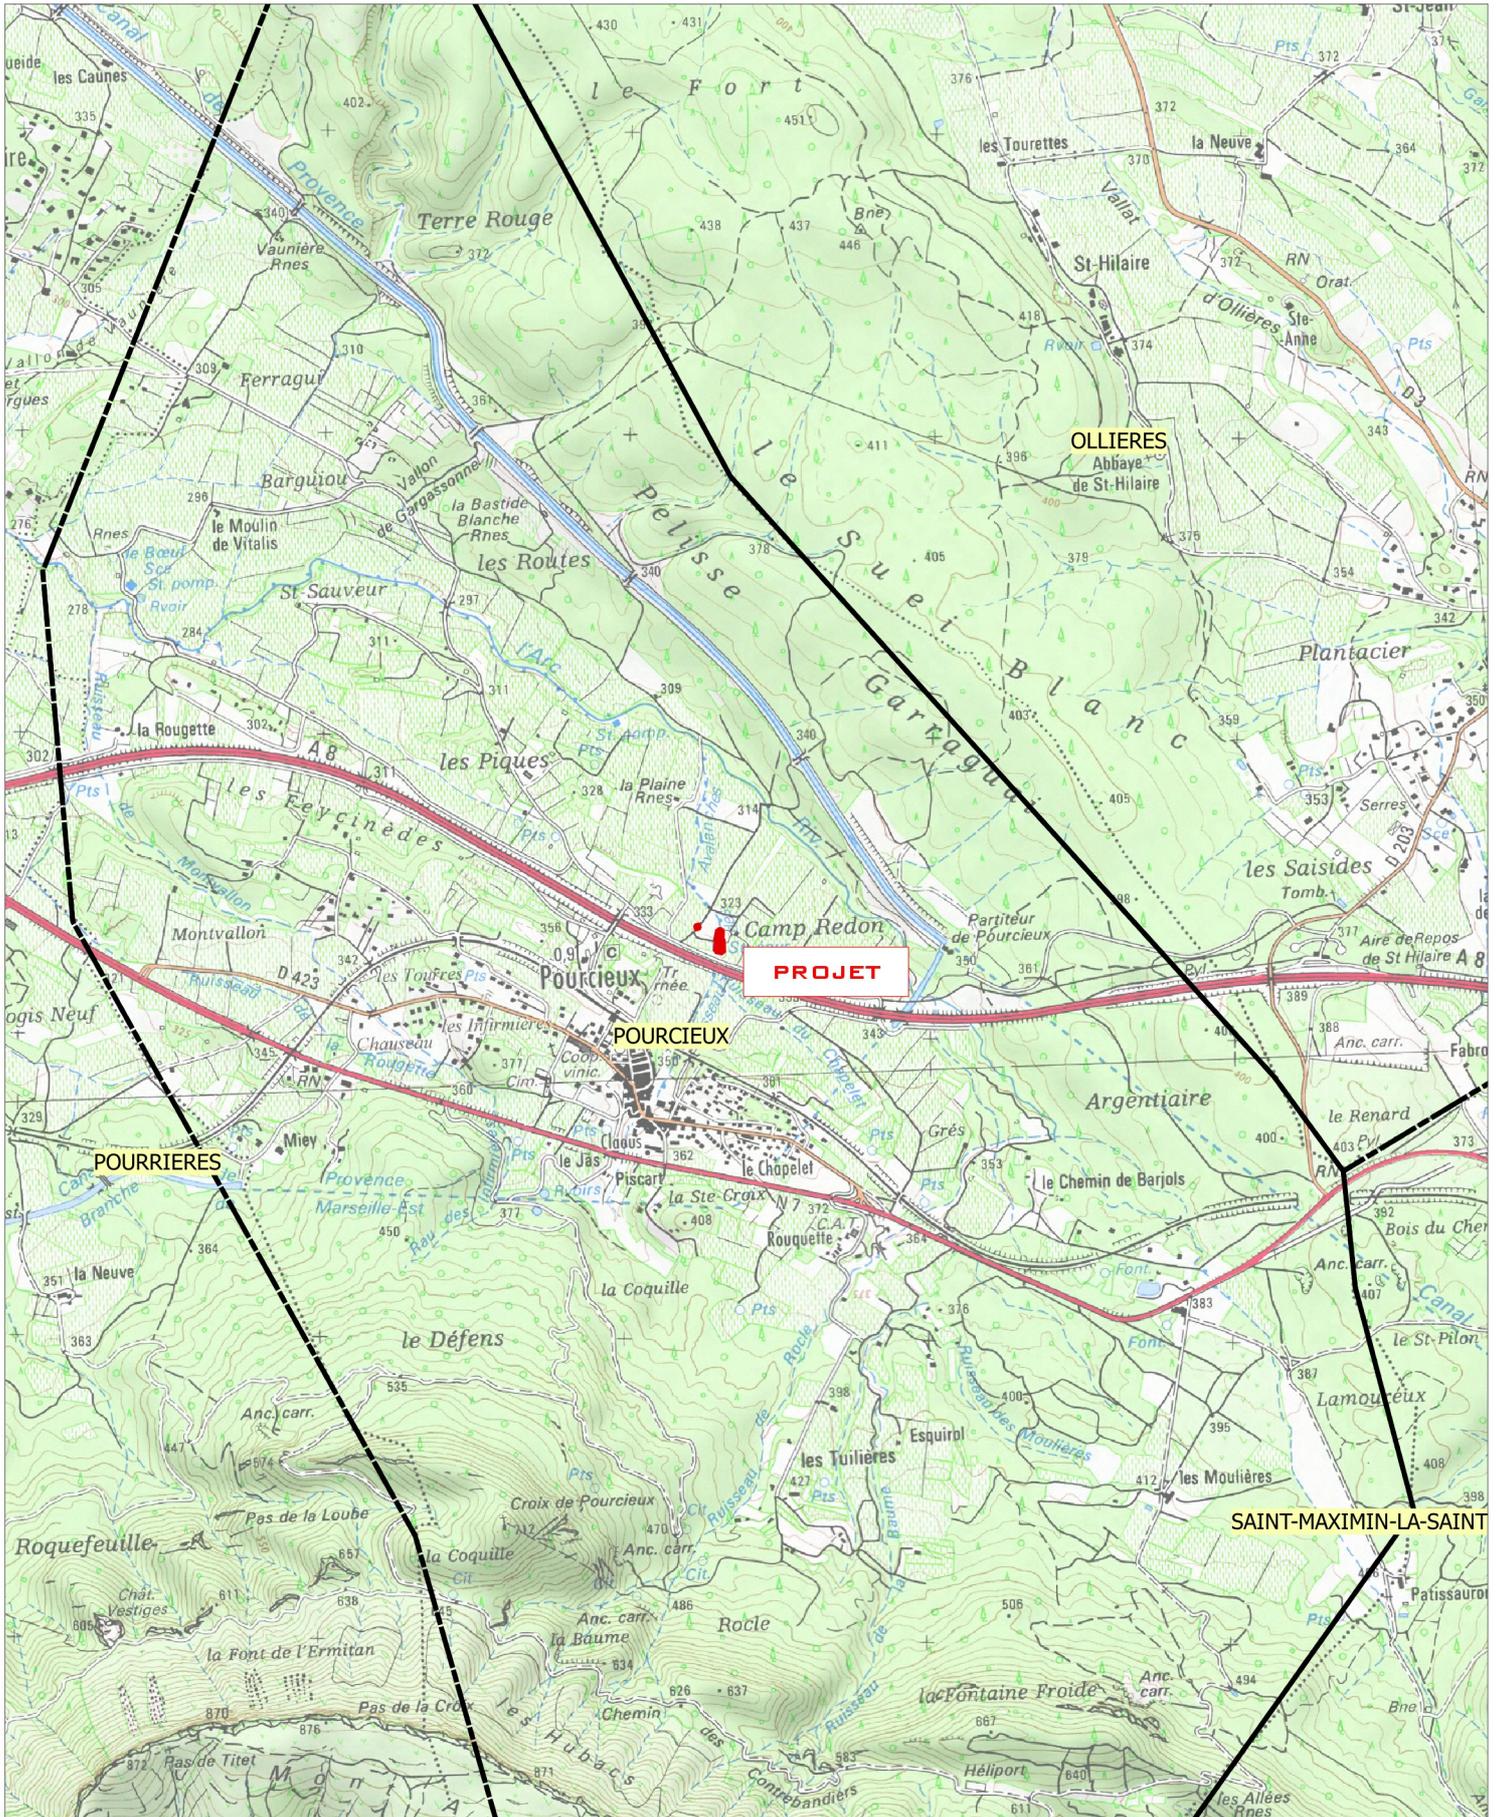


Carte élaborée par Cereg le 02/07/2019 | Source : fonds IGN - ETALAB

LEGENDE

-  Périmètre de l'ICPE faisant l'objet du dossier
-  Limites communales

N  
  
  
500 1000 m  
  
1:25 000

## **Plan 2. : Réseau hydrographique**

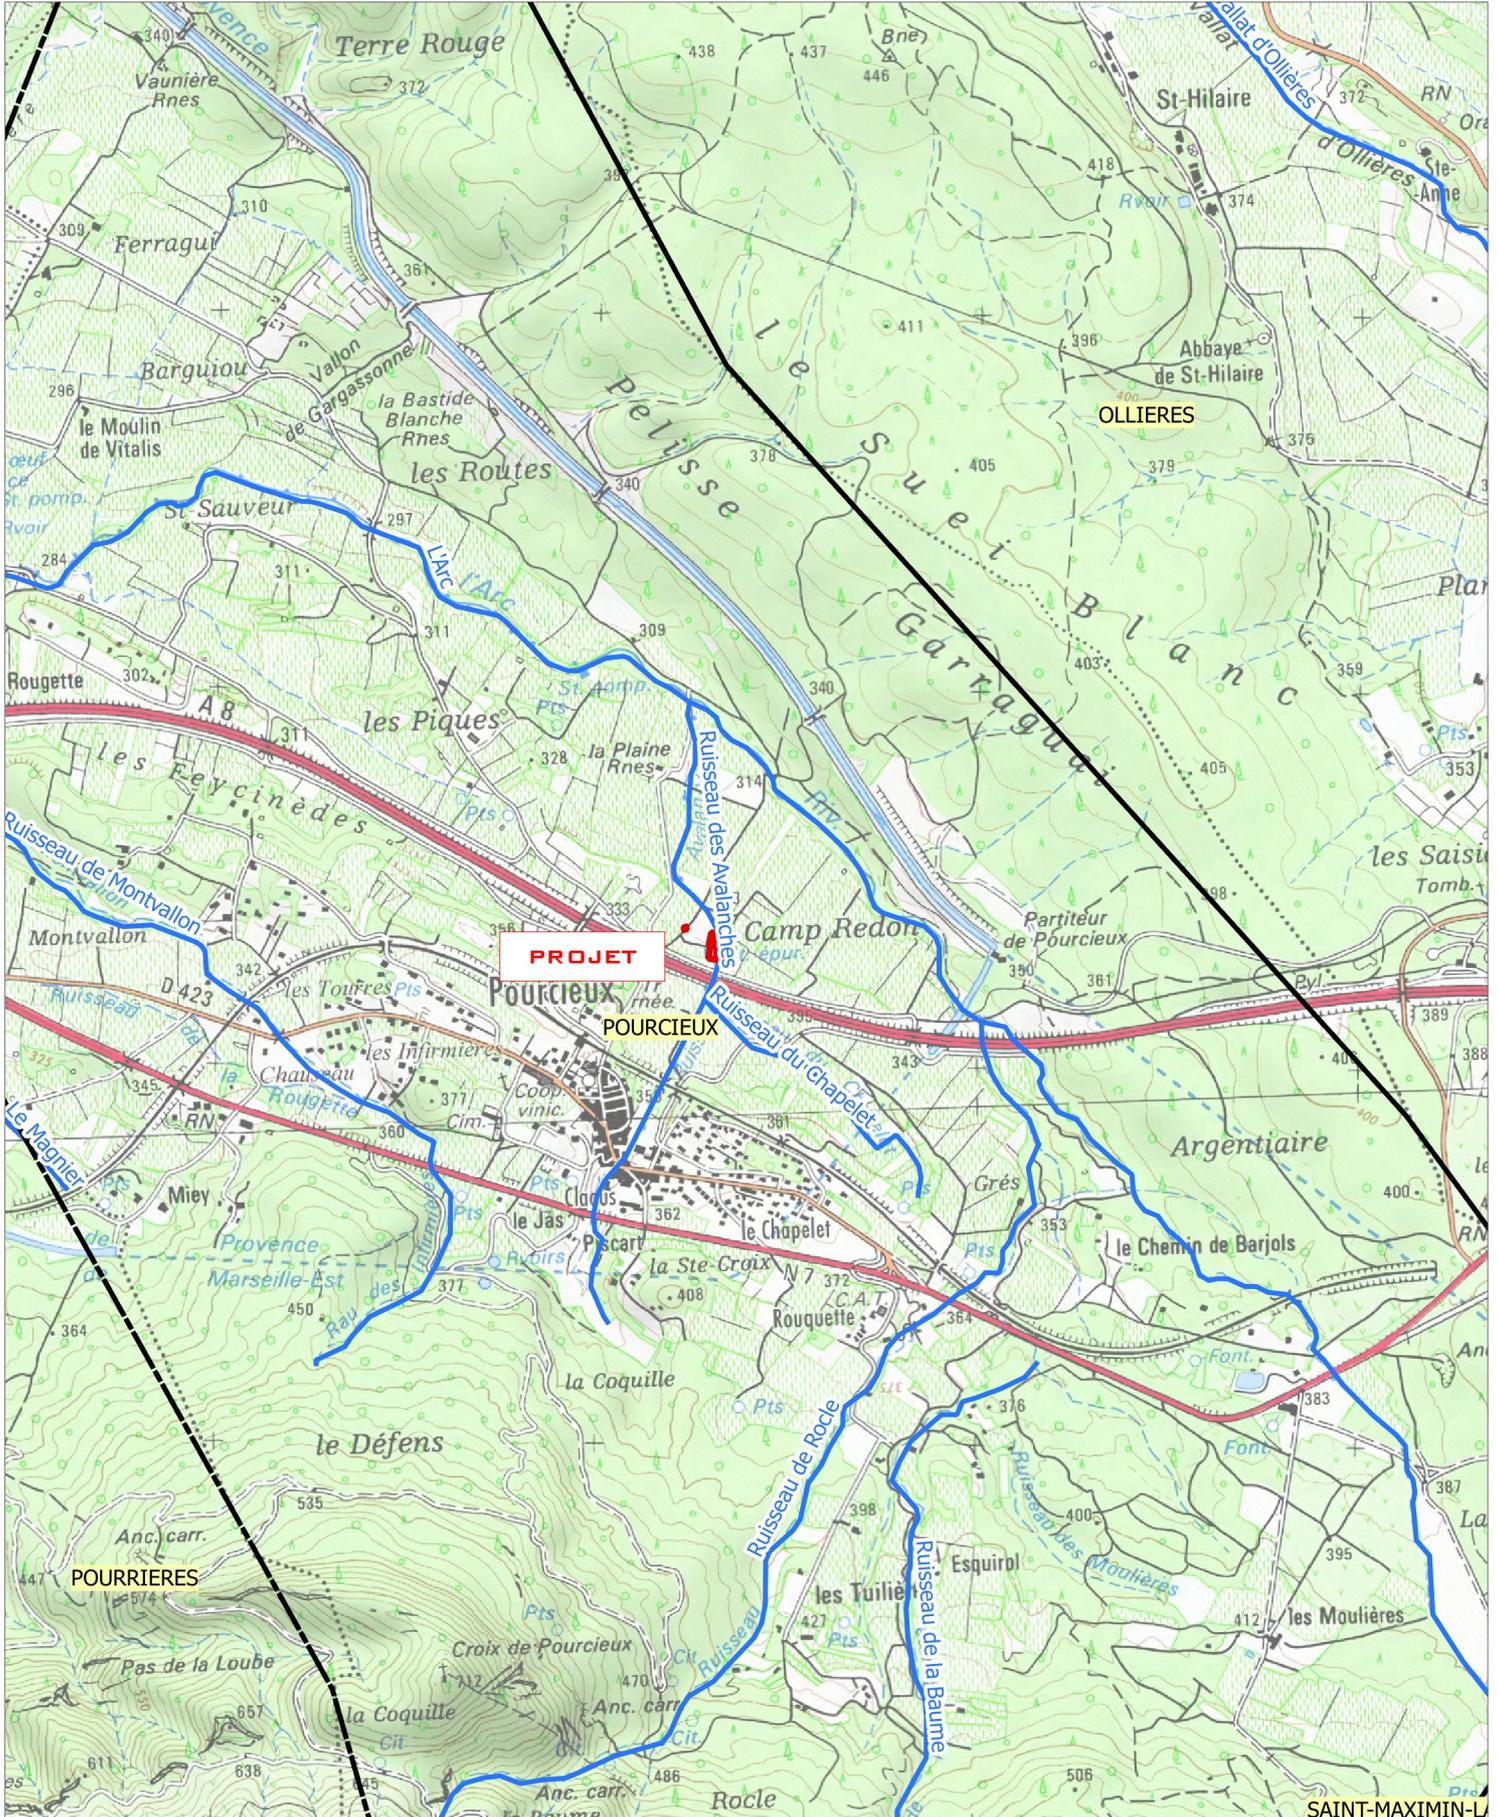

Carte élaborée par Cereg le 02/07/2019 | Source : fonds IGN - ETALAB

LEGENDE

-  Périmètre de l'ICPE faisant l'objet du dossier
-  Réseau hydrographique
-  Limites communales




1:20 000

## **Plan 3. : Plan cadastral**




Commune de Pourcieux  
Demande d'autorisation d'exploiter une station d'épuration collective d'eaux résiduaires  
industrielles **3**  
**Localisation sur plan cadastral**

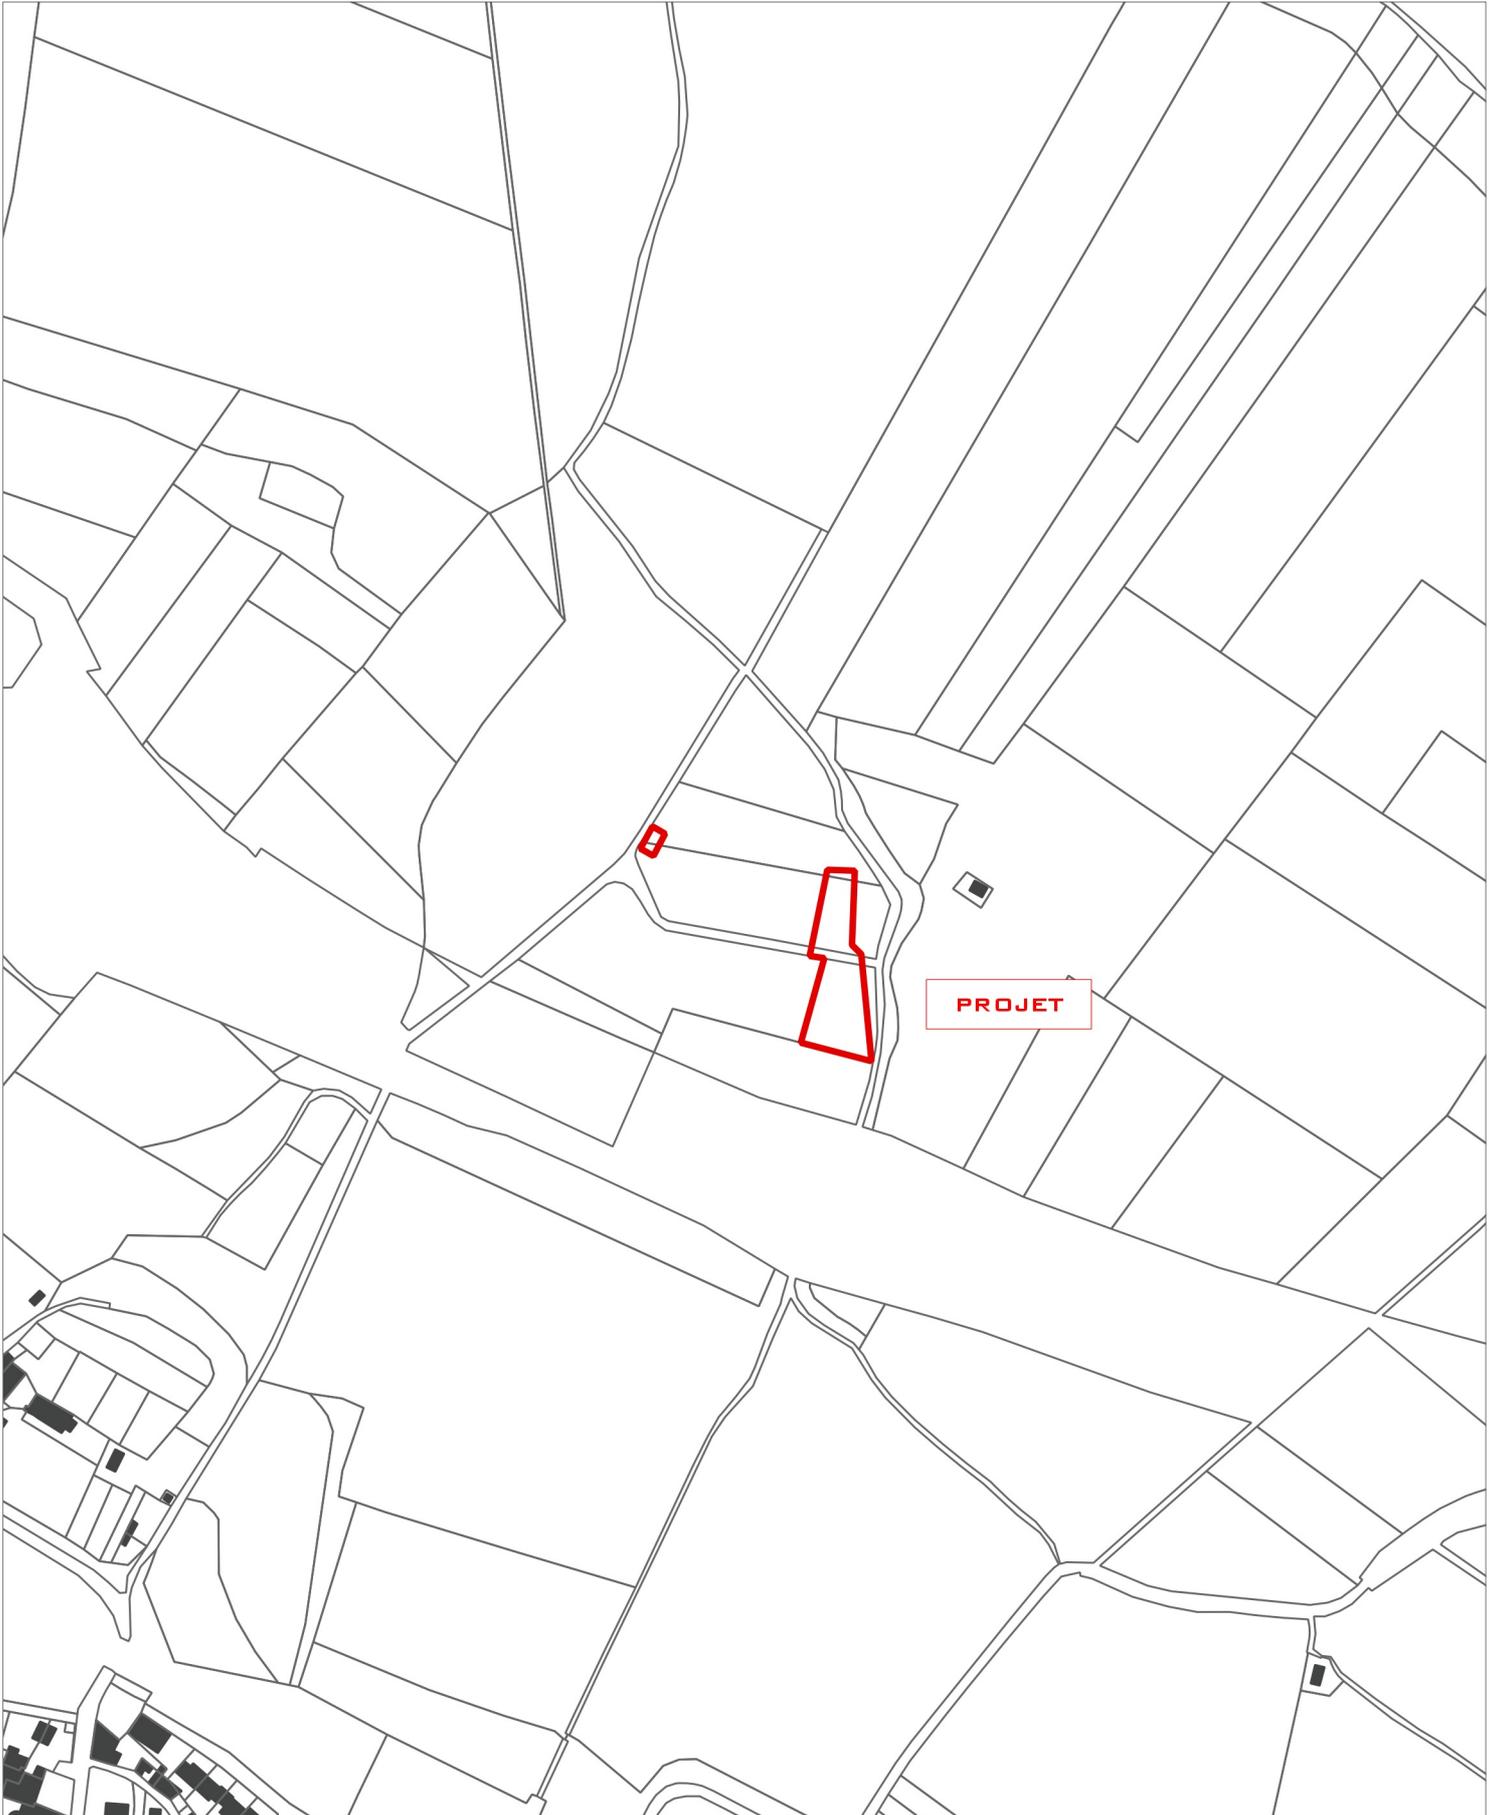

Carte élaborée par Cereg le 02/07/2019 | Source : fonds IGN - ETALAB


LEGENDE

-  Périmètre de l'ICPE faisant l'objet du dossier
-  Bâtiments
-  Limites cadastrales

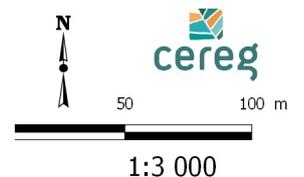


## **Plan 4. : Plan masse au 1/200è**

Plan de masse de l'ICPE faisant l'objet de la demande d'autorisation

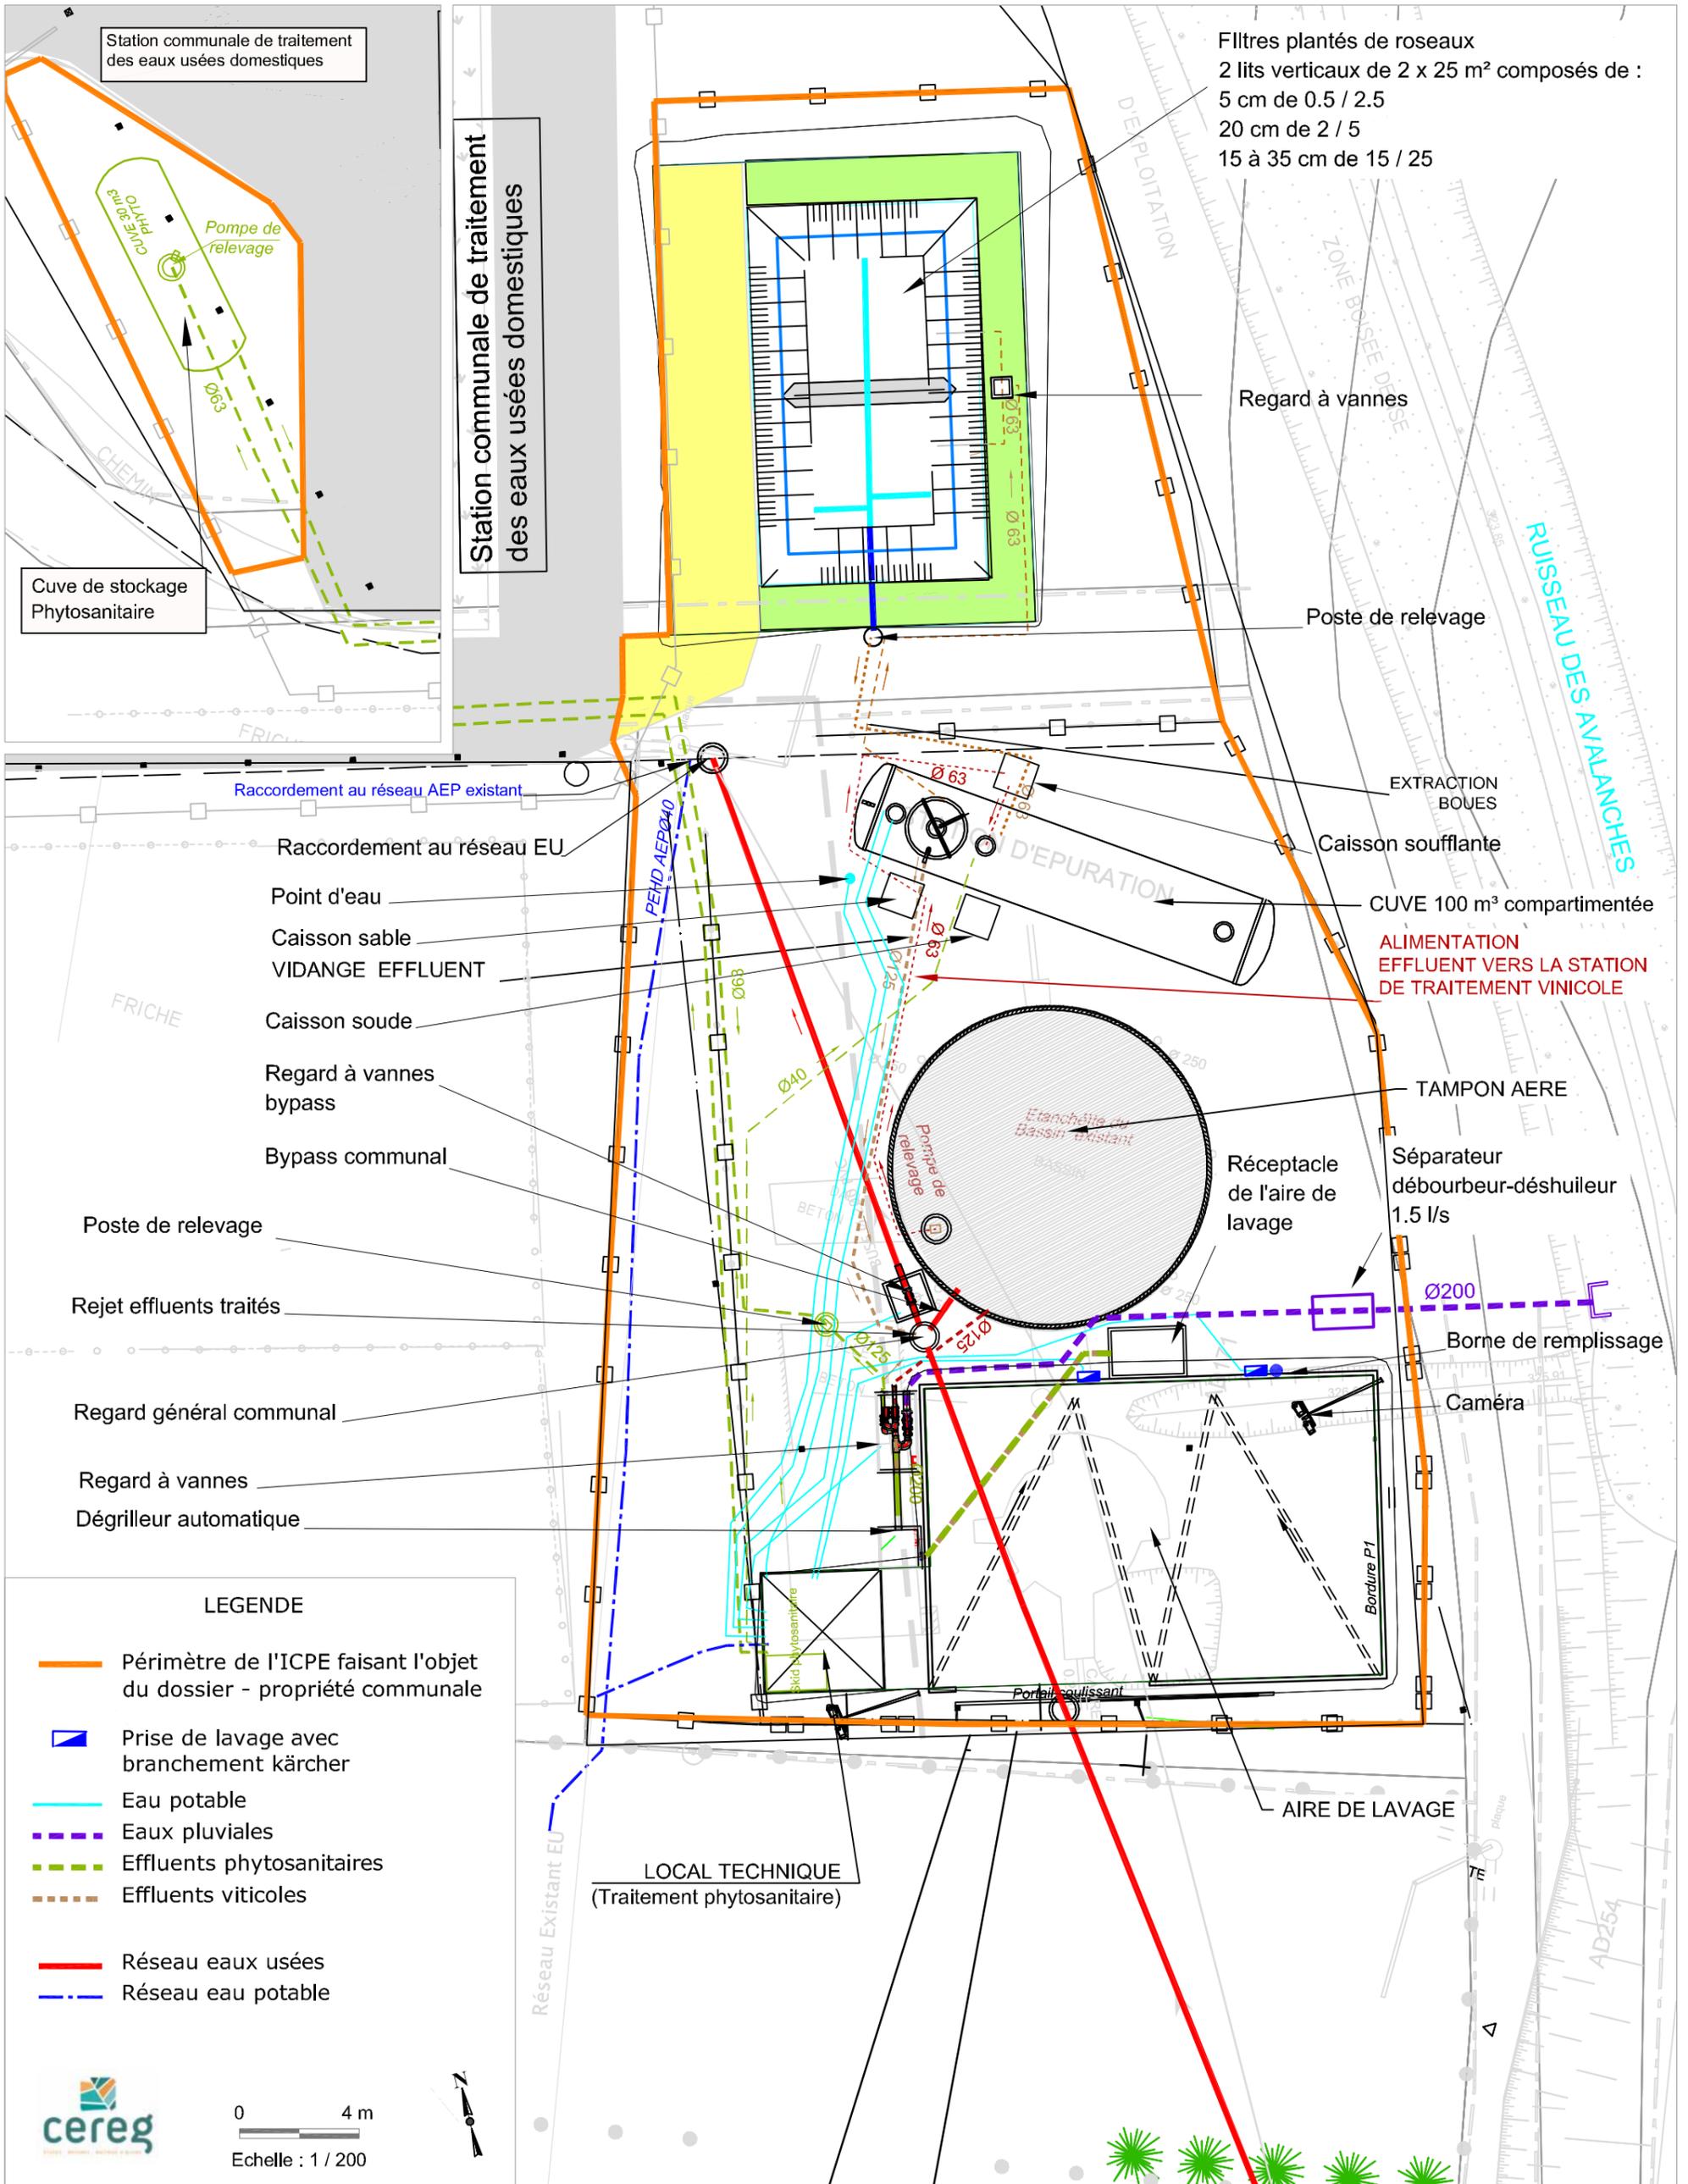

## **Plan 5. : Plan d'ensemble**

### Plan de d'ensemble de l'ICPE faisant l'objet de la demande d'autorisation

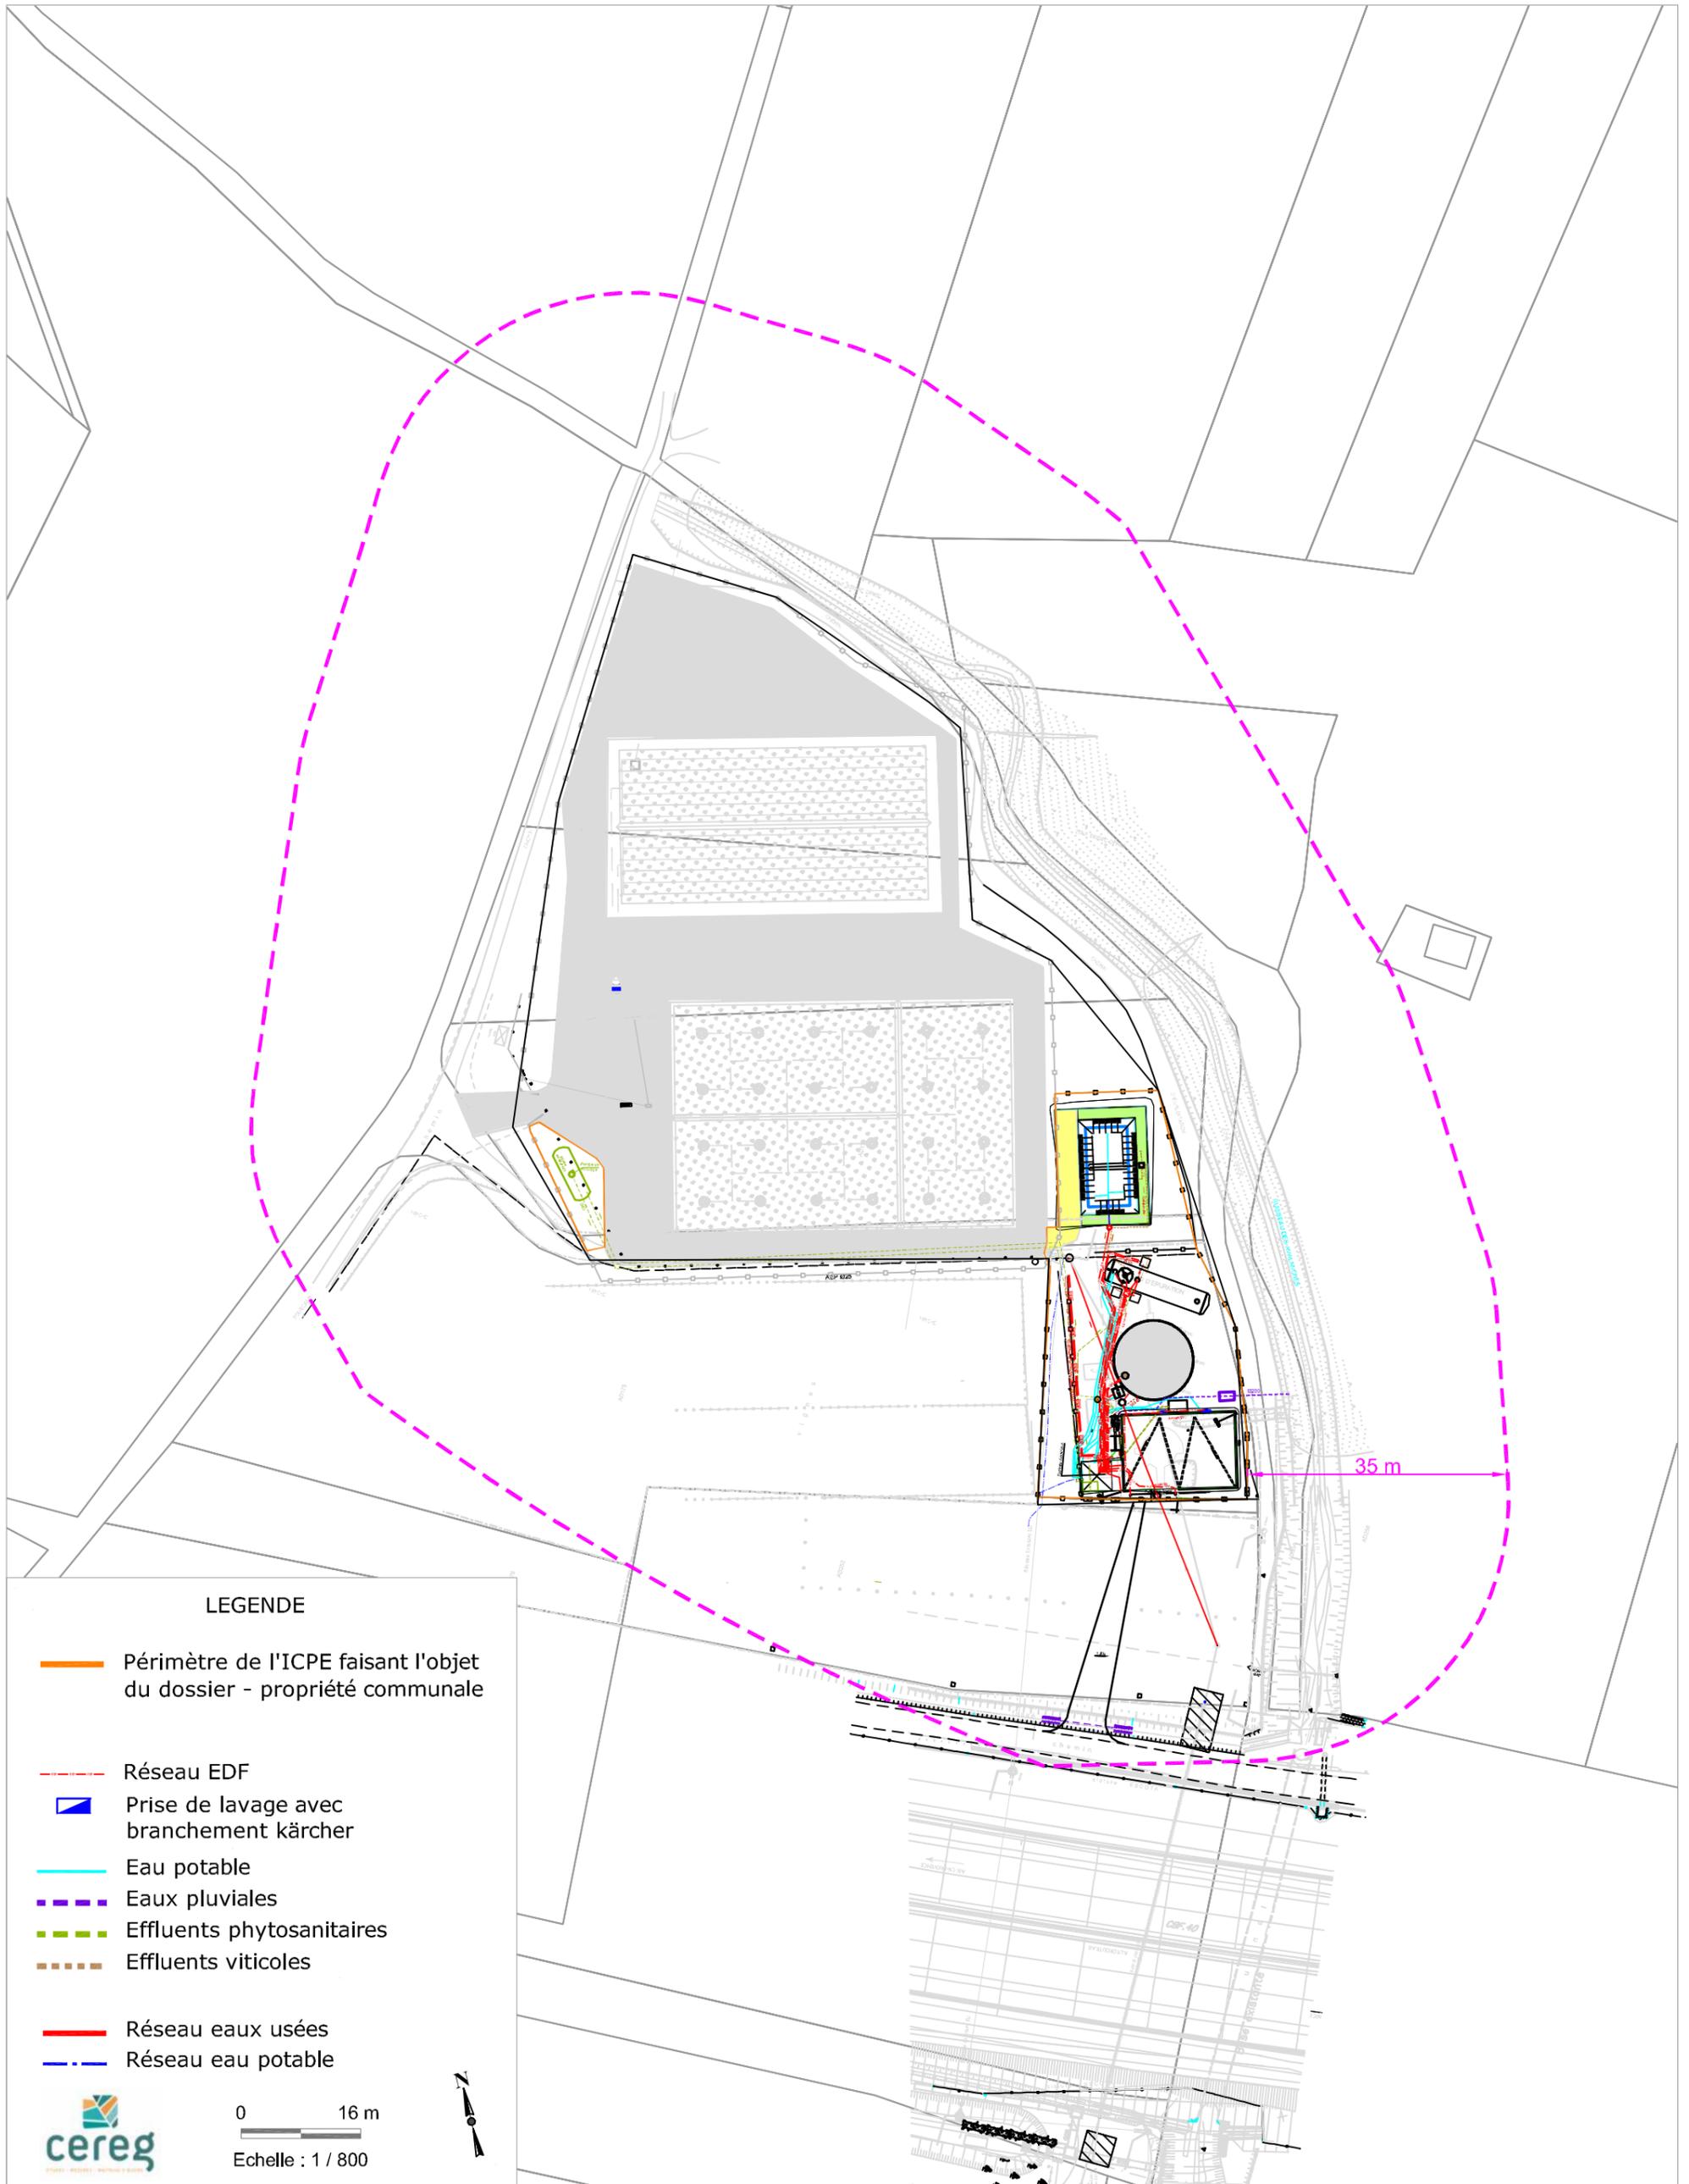

LEGENDE

-  Périmètre de l'ICPE faisant l'objet du dossier - propriété communale
-  Réseau EDF
-  Prise de lavage avec branchement kärcher
-  Eau potable
-  Eaux pluviales
-  Effluents phytosanitaires
-  Effluents viticoles
-  Réseau eaux usées
-  Réseau eau potable



0 16 m  
Echelle : 1 / 800



**Plan 6. : Plan des abords au 1/25000<sup>e</sup> sur  
fond IGN**

Plan des abords de l'ICPE faisant l'objet de la demande d'autorisation sur fond IGN



LEGENDE

— Périmètre de l'ICPE faisant l'objet du dossier - propriété communale



0 50 m  
Echelle : 1 / 2 500



## **Plan 7. : Plans des abords au 1/2500<sup>e</sup> sur photographie aérienne**

Plan des abords de l'ICPE faisant l'objet de la demande d'autorisation sur fond vue aérienne




## **Plan 8. : Plan des servitudes**

Commune de Pourcieux

Demande d'autorisation d'exploiter une station d'épuration collective d'eaux résiduaires

**Localisation de l'ICPE faisant l'objet de la demande d'autorisation par rapport à l'emplacement du gazoduc et de l'oléoduc SPMR et de leurs servitudes d'Utilités Publiques**

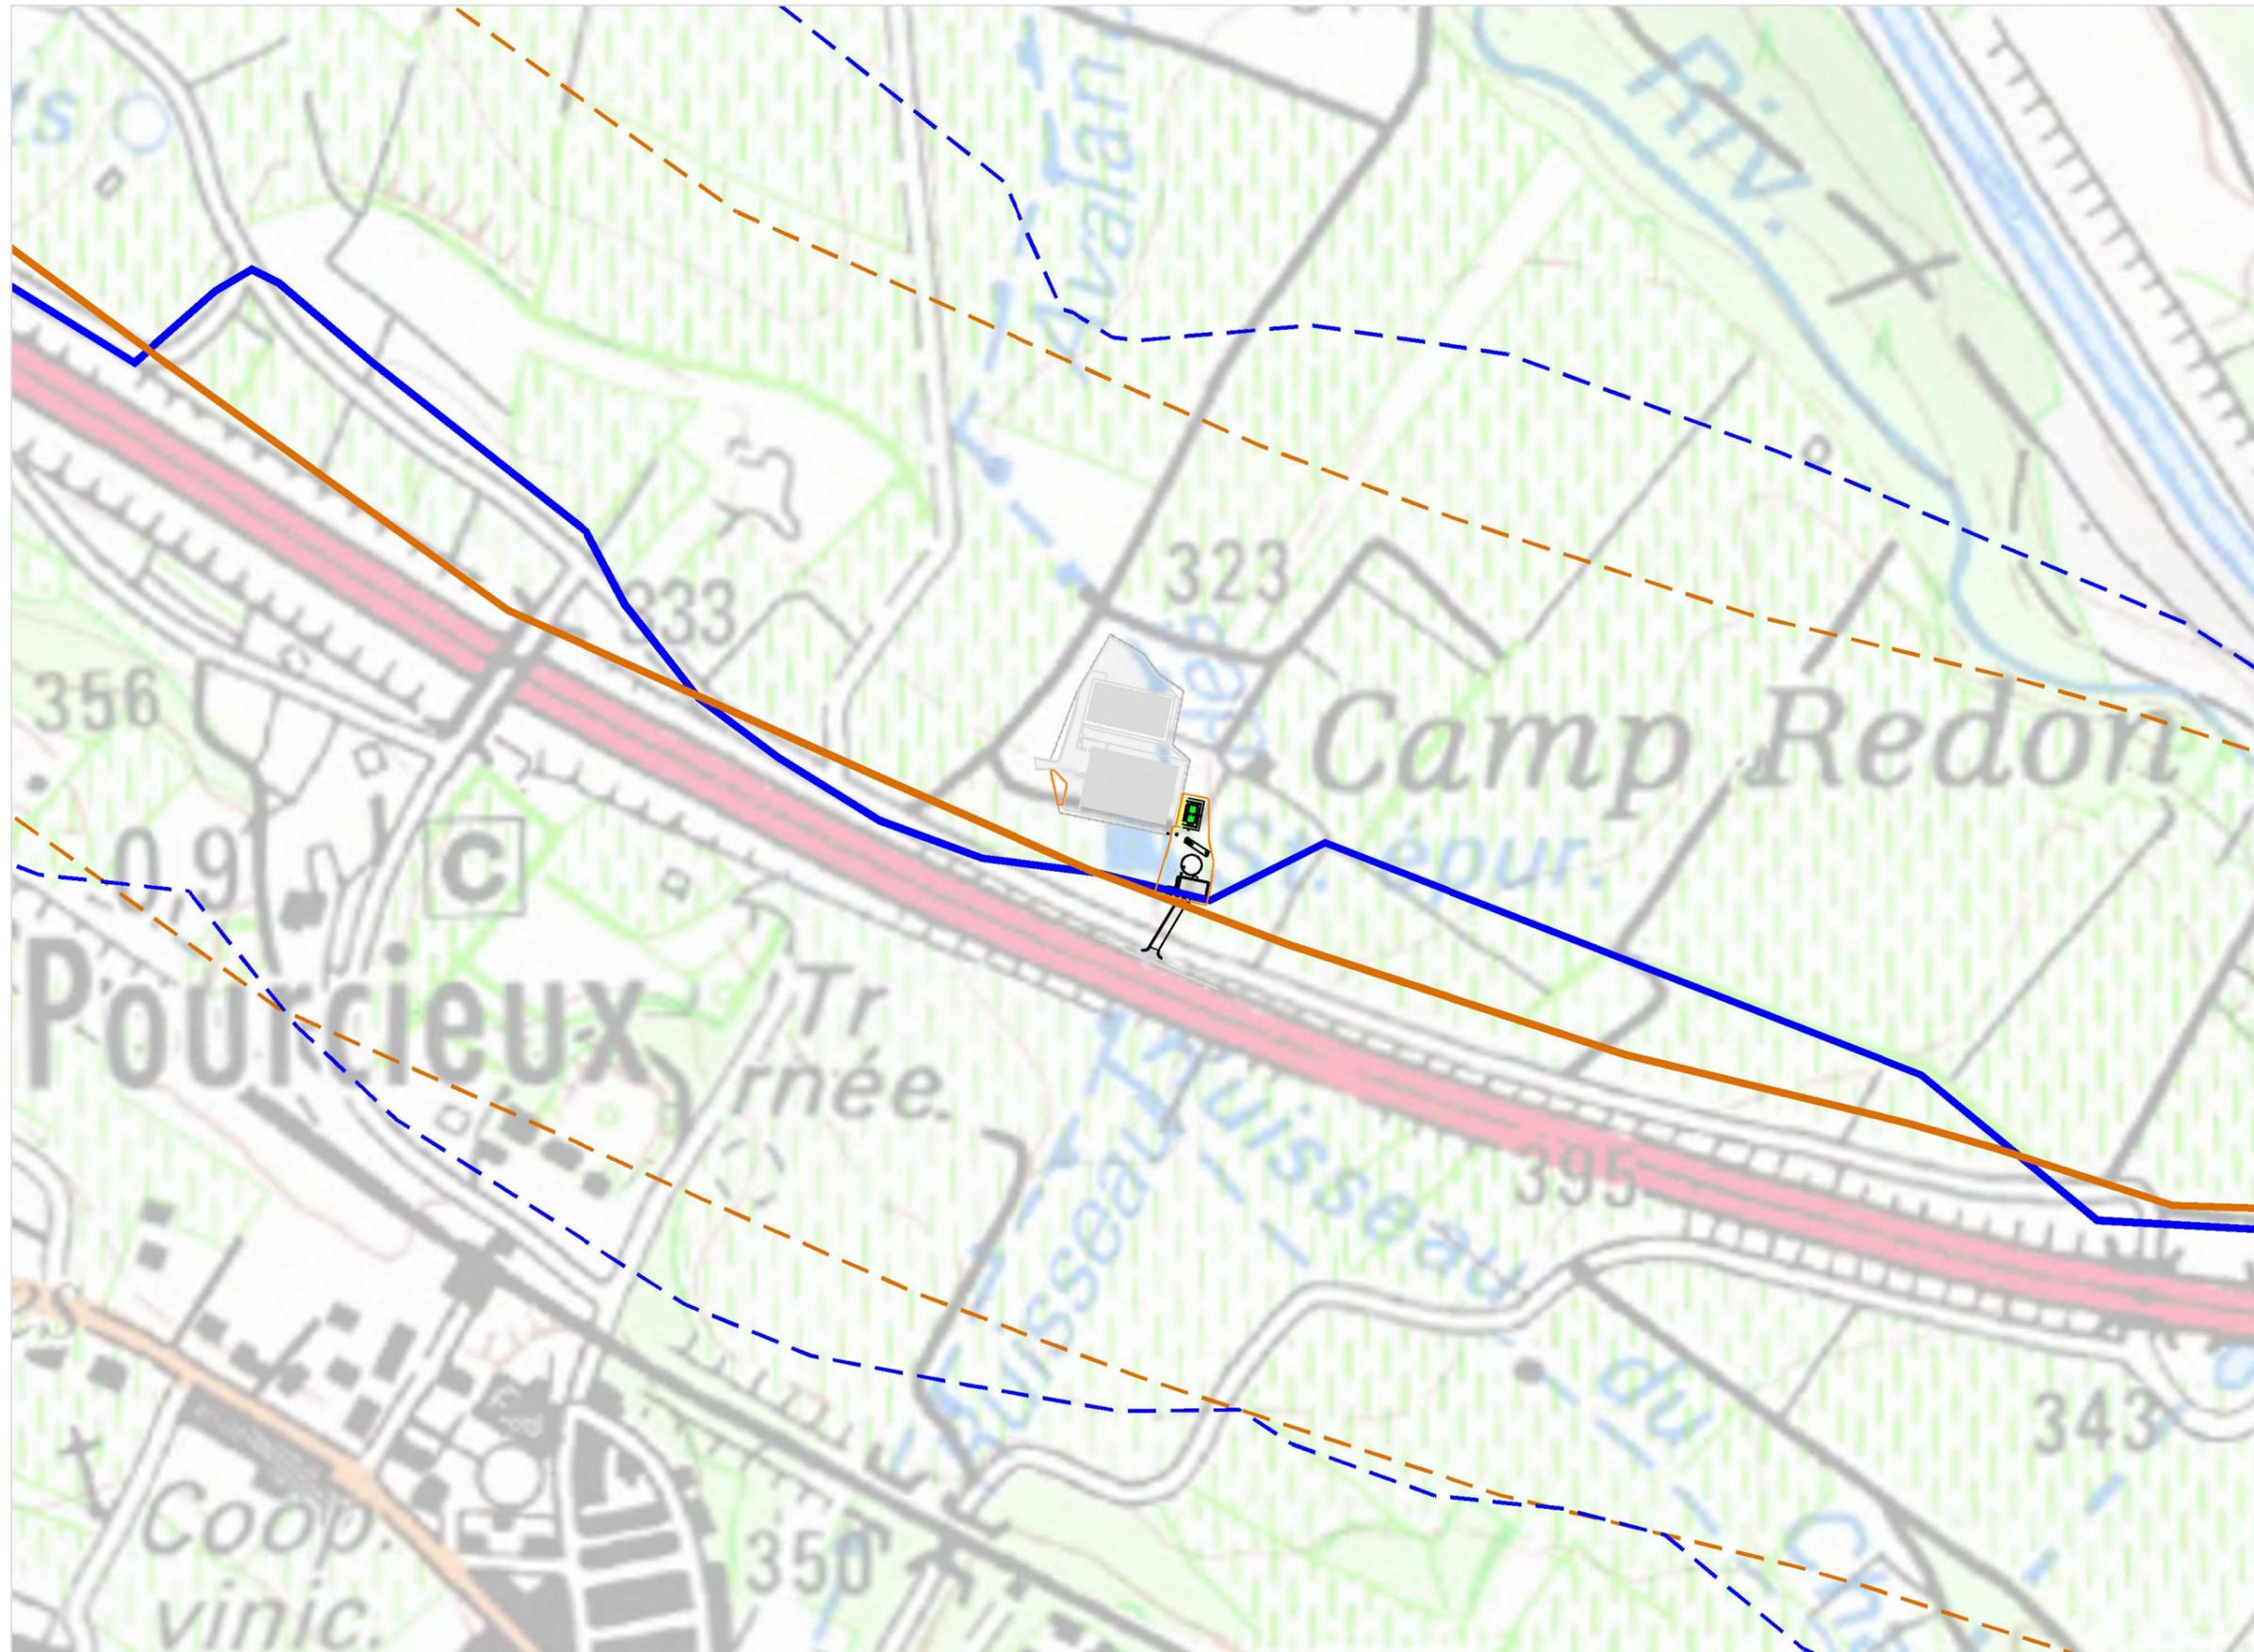

LEGENDE

— Périimètre de l'ICPE  
faisant l'objet du dossier -  
propriété communale

Servitudes

--- Gazoduc


--- Oléoduc SPMR



0 70 m

Echelle : 1 / 3 500

## **Plan 9. : Plans de récolement**

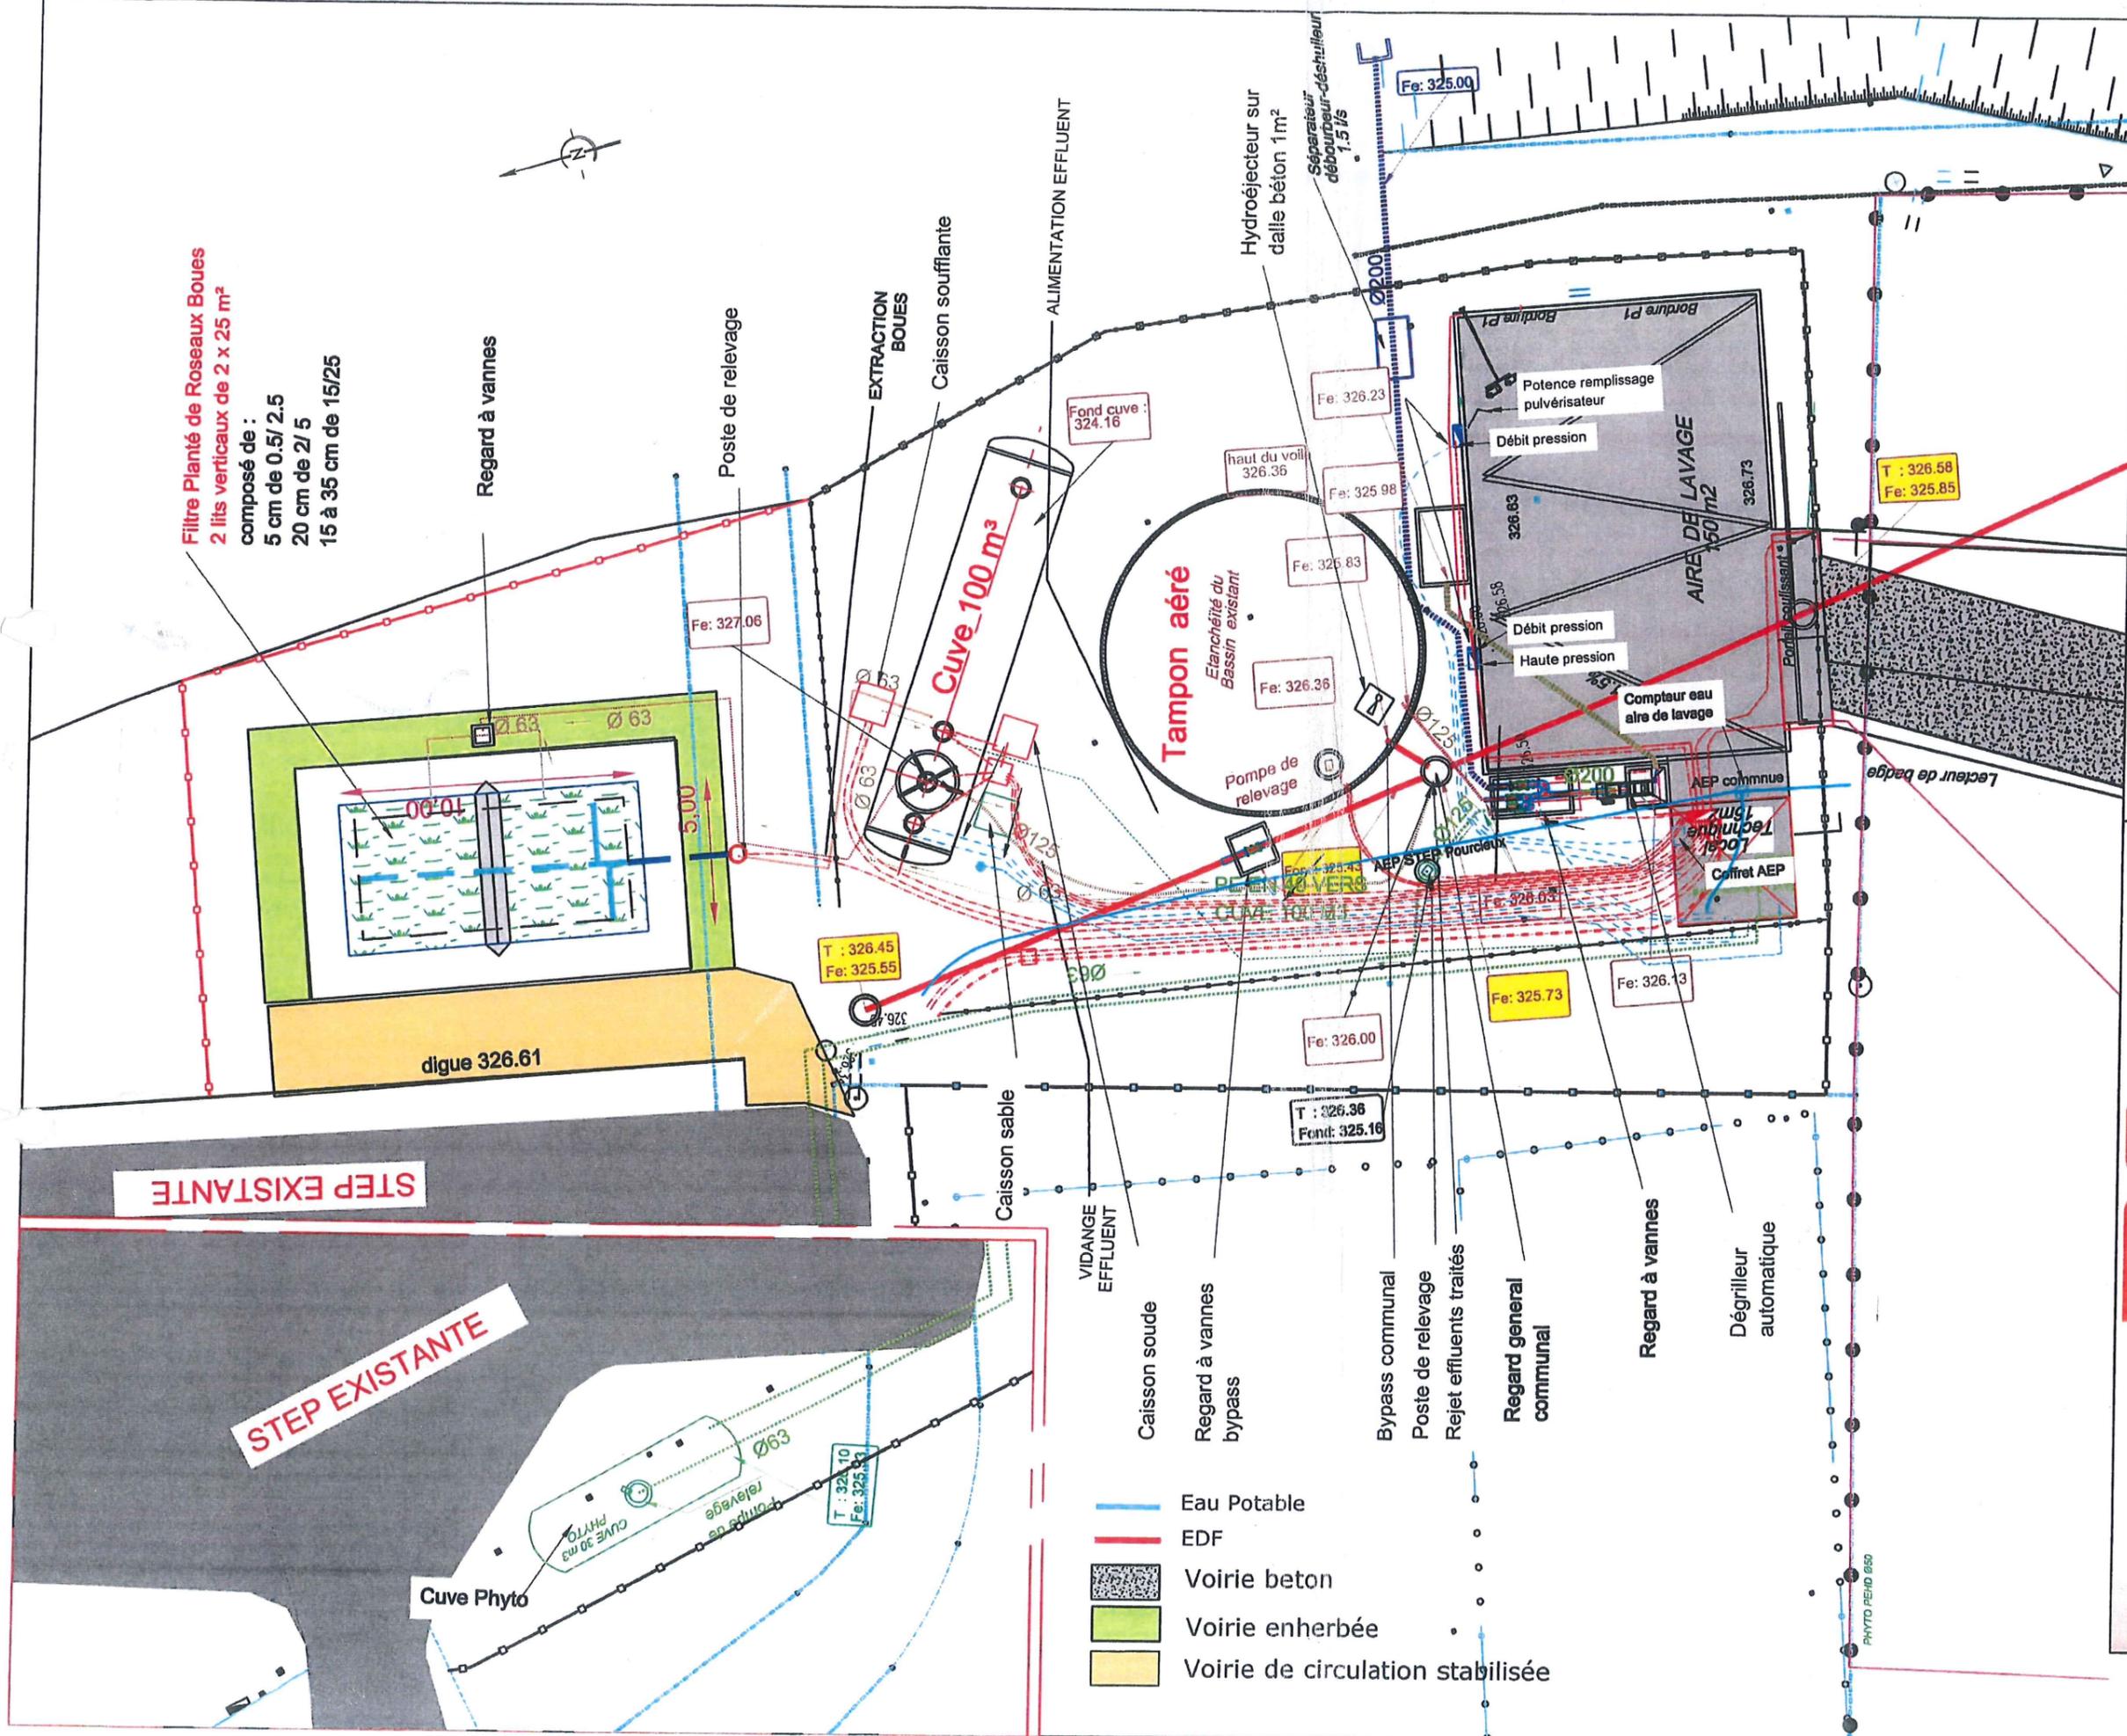

**Filtre Planté de Roseaux Boues**  
 2 lits verticaux de 2 x 25 m²  
 composé de :  
 5 cm de 0.5/2.5  
 20 cm de 2/5  
 15 à 35 cm de 15/25

**Cuve 100 m³**

**Tampon aéré**  
 Etanchéité du Bassin existant

**AIRE DE LAVAGE**  
 150 m²

**STEP EXISTANTE**

Cuve Phyto

- Eau Potable
- EDF
- Voirie beton
- Voirie enherbée
- Voirie de circulation stabilisée

**COMMUNE DE POURCIEUX  
DOE**

**AIRE DE LAVAGE- TRAITEMENT DES EFFLUENTS  
VINICOLES ET PHYTOSANITAIRES**

**AGRO ENVIRONNEMENT**

Zac des Balarucs- 12, rue Toussaint Flècheire  
 84510 CAUMONT SUR DURANCE  
 Tél : 04.86.19.52.05 fax : 04.90.48.02.63

IND	DATE	MODIFICATIONS	PLAN
0	Janv 2015	Première diffusion	01A
1	mars 2015	Modification implantation	
2	Avril 2015	Modification Ø canalisations EU et Phytos en sortie de regard à vannes	
3	Mai 2015	Modification dégrilleur, regard à vannes	
4	Sept 2015	Rassemblement	1/200 - A3

Date :  
Sept 2015  
Echelle :  
1/200 - A3

