


ae
AGRO ENVIRONNEMENT
 Zac des Balarucs- 12, rue Toussaint Fléchaire
 84510 CAUMONT SUR DURANCE
 Tél : 04.86.19.52.05 fax : 04.90.48.02.63

COMMUNE DE POURCIEUX
 DOE

AIRE DE LAVAGE- TRAITEMENT DES EFFLUENTS
 VINICOLES ET PHYTOSANITAIRES -Reseau Eaux Pluviales

IND	DATE	MODIFICATIONS	Date:	PLAN
0	Janv 2015	Première diffusion	Sept 2015	01b
1	Mars 2015	Modification implantation		
2	Mai 2015	Modification altimétries des ouvrages		
3	Sept 2015	Recotement		1/200 - A3

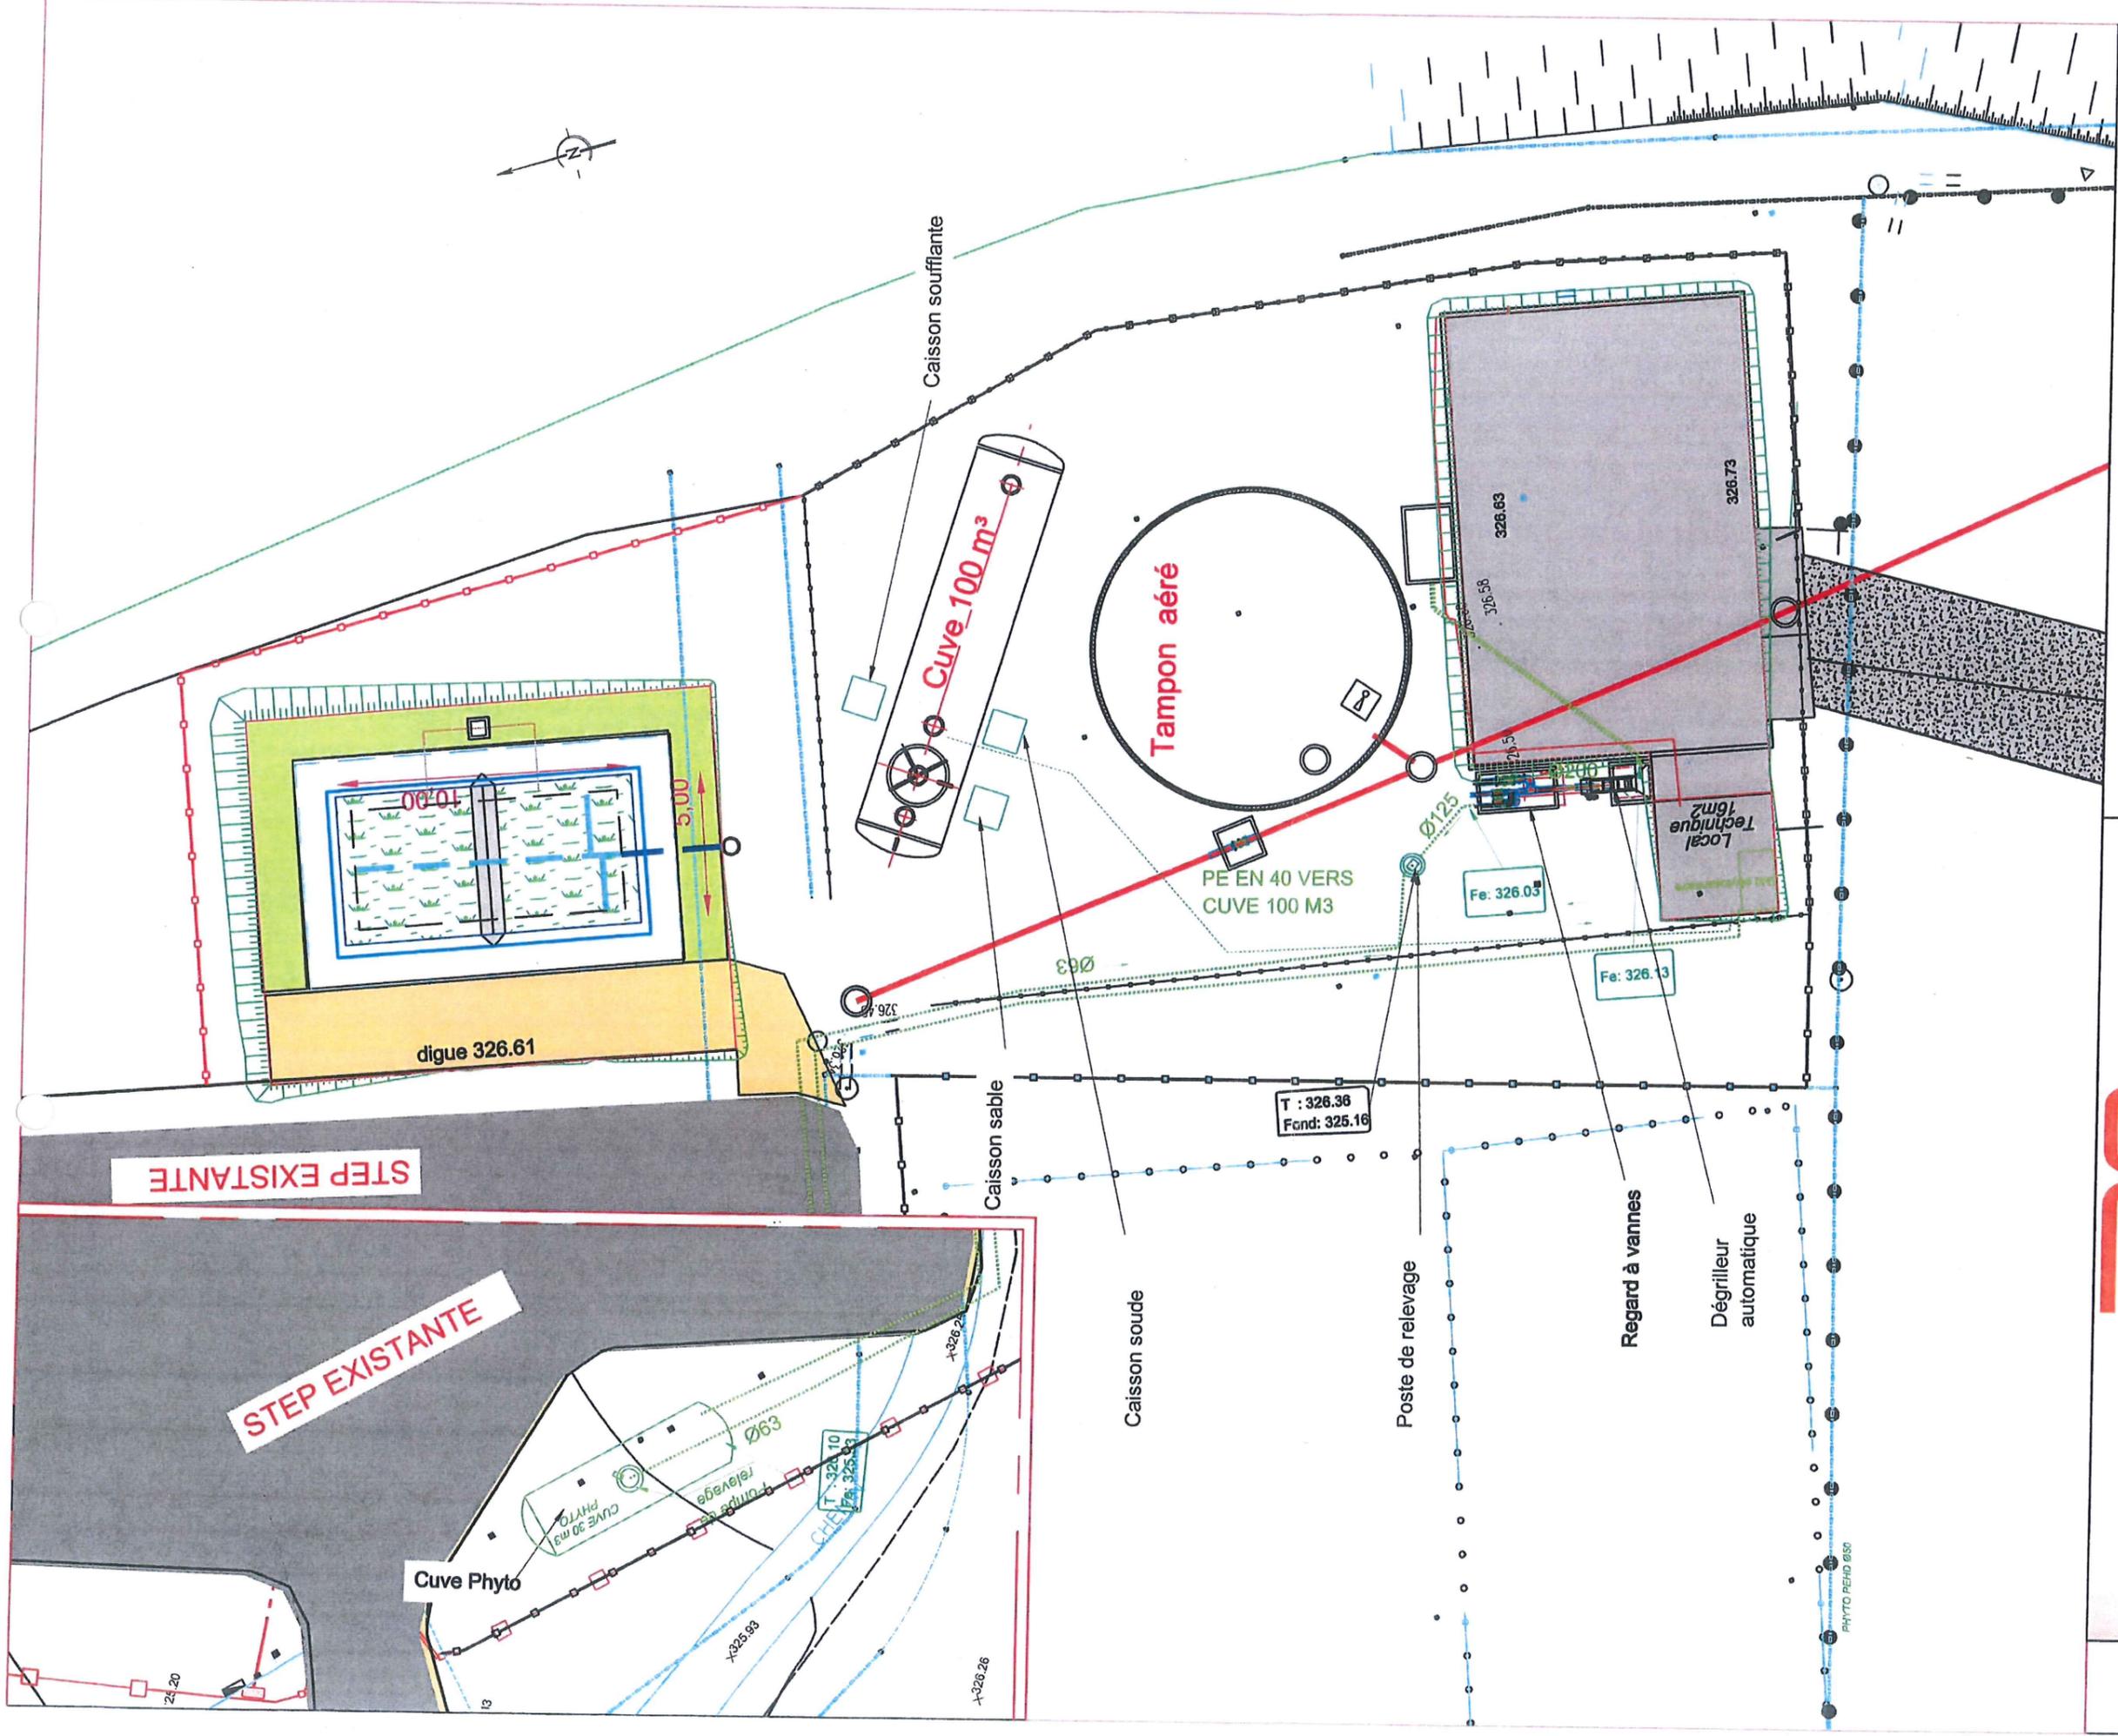

AGRO ENVIRONNEMENT

Zac des Balarucs- 12, rue Toussaint Flècheire
 84510 CAUMONT SUR DURANCE
 Tél : 04.86.19.52.05 fax : 04.90.48.02.63


COMMUNE DE POURCIEUX
 DOE

AIRE DE LAVAGE- TRAITEMENT DES EFFLUENTS
 VINICOLES ET PHYTO-SANITAIRES -reseau phytosanitaire

IND	DATE	MODIFICATIONS
0	Janv 2015	Premiers diffusion
1	Mars 2015	Modification implantation
2	Avril 2015	Modification Ø canalisations EU et Phyto en sortie de regard à vannes
3	Mai 2015	Modification altimétries des ouvrages
4	Sept 2015	Recolement

PLAN
 01c

Date: Sept 2015
 Echelle: 1/200 - A3

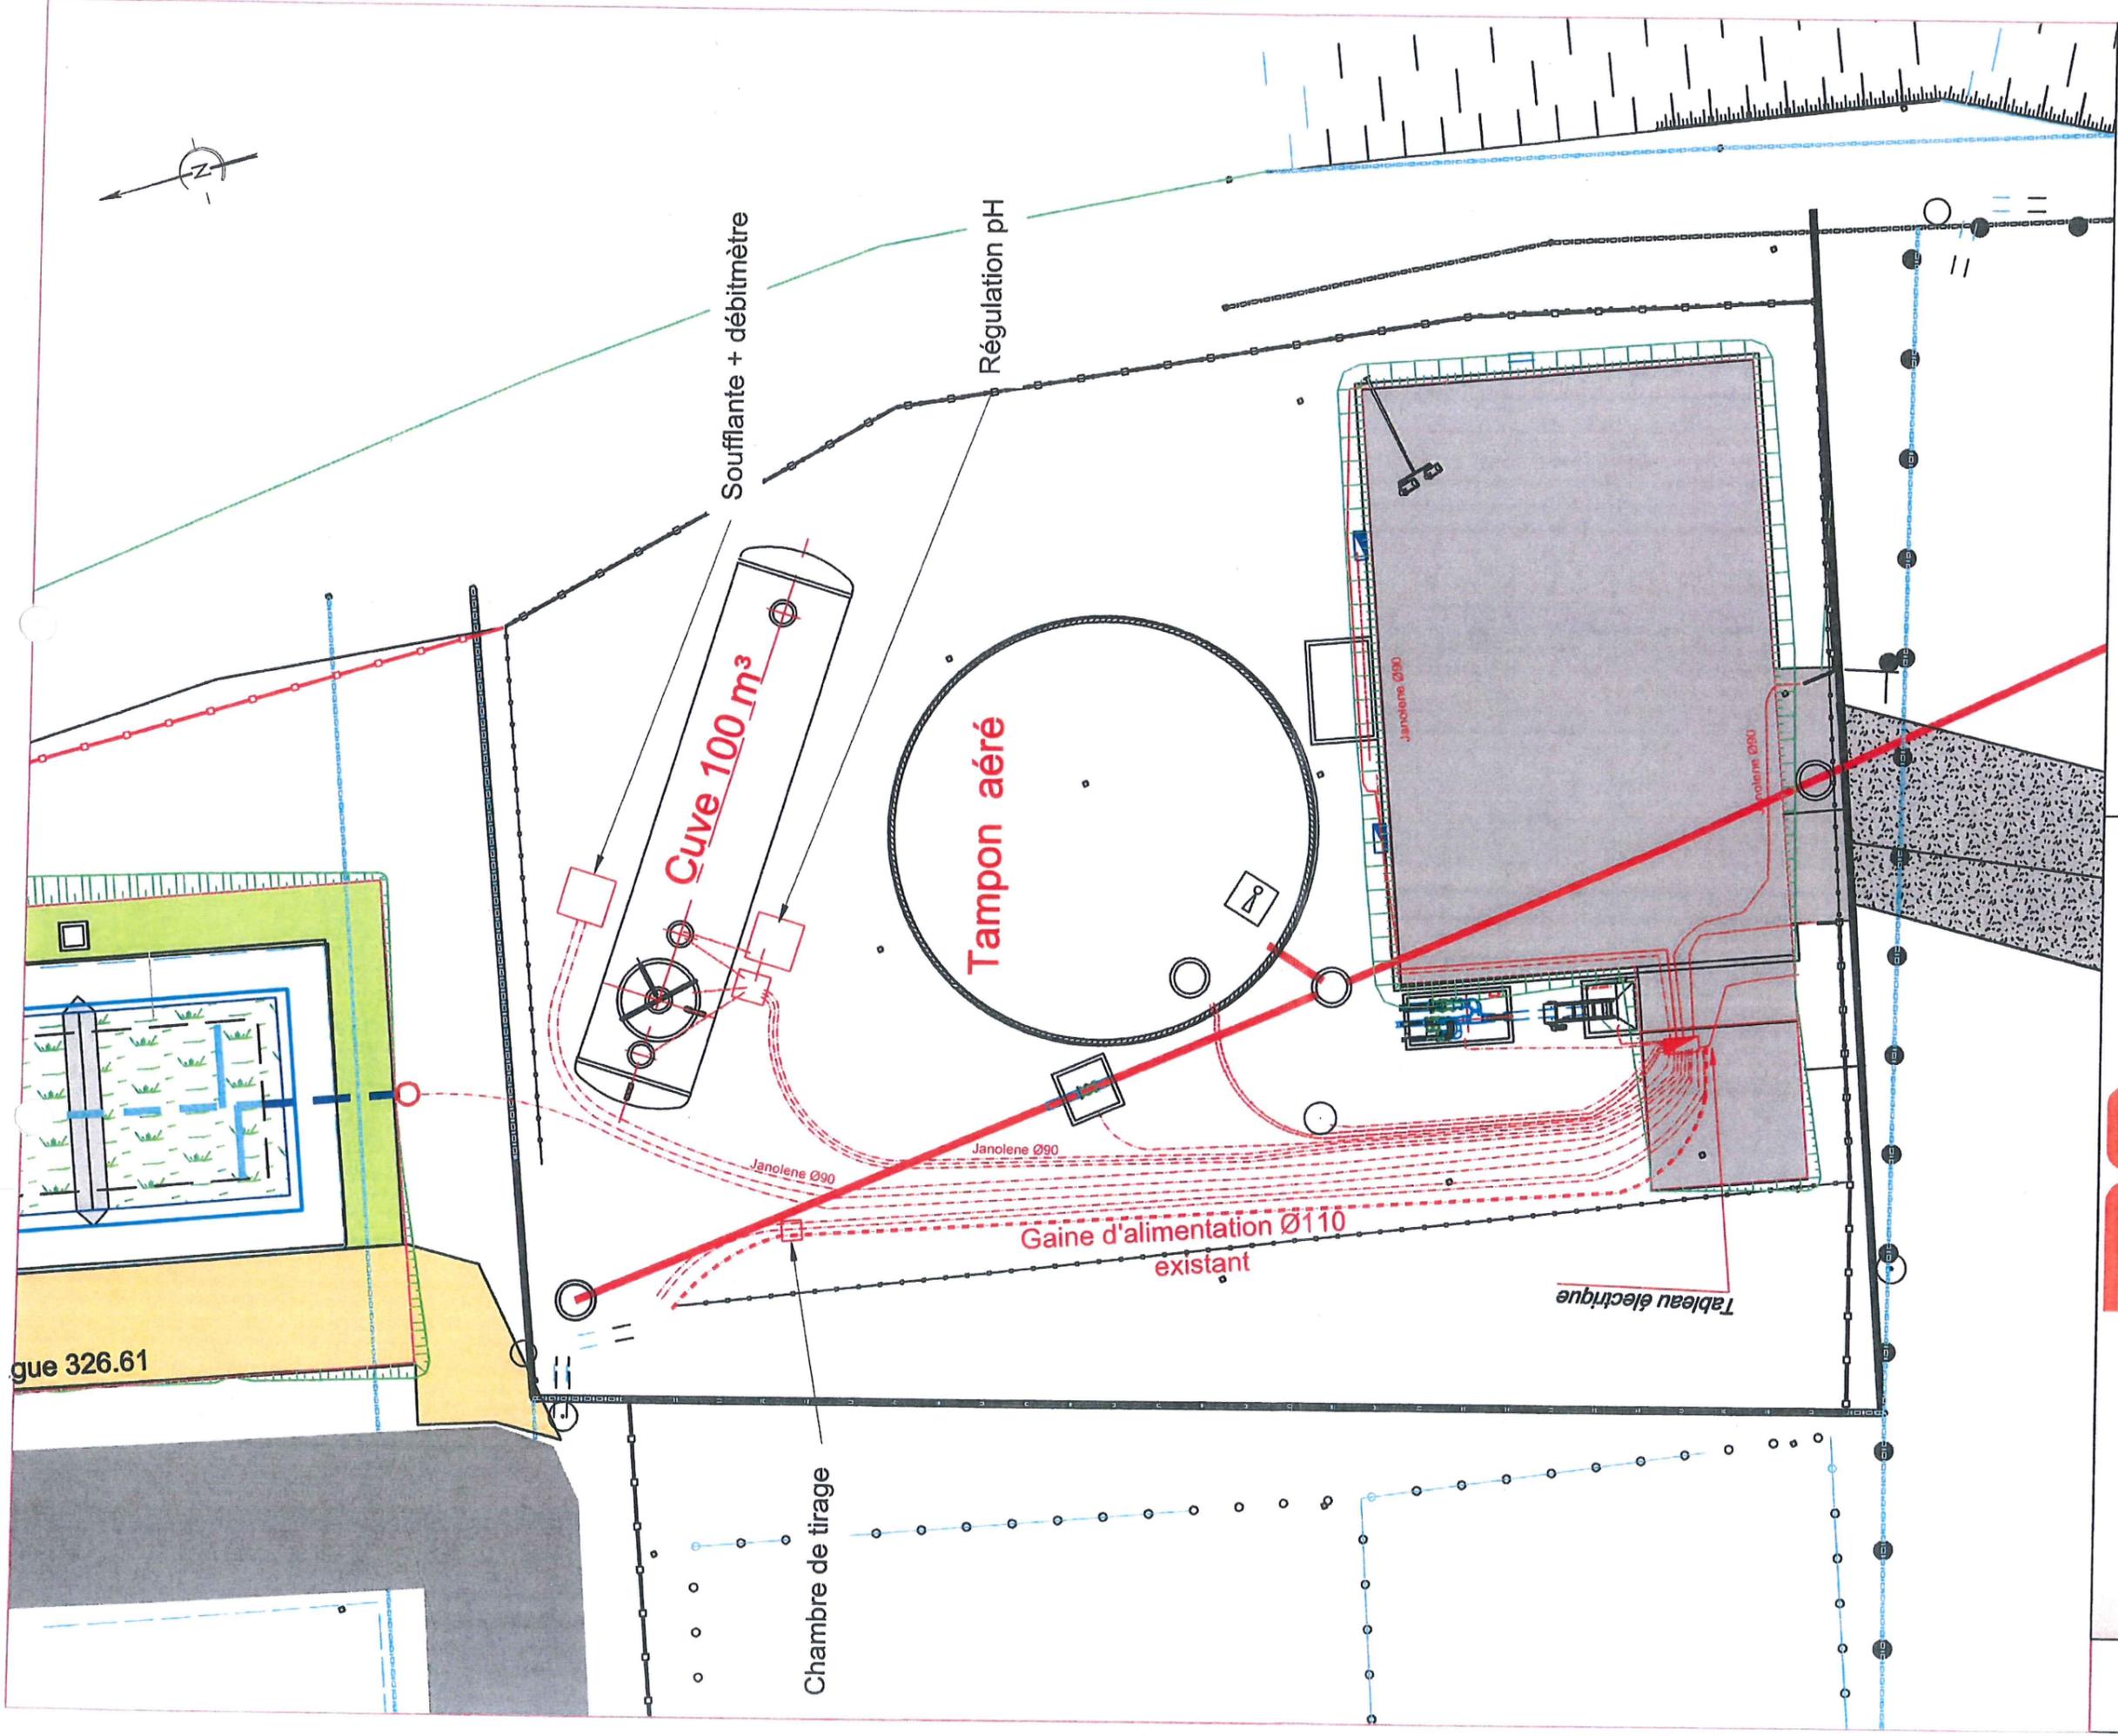

AGRO ENVIRONNEMENT


Zac des Balarucs - 12, rue Toussaint Fièchère
 84510 CAUMONT SUR DURANCE
 Tél : 04.86.19.52.05 fax : 04.90.48.02.63

COMMUNE DE POURCIEUX
DOE

AIRE DE LAVAGE- TRAITEMENT DES EFFLUENTS
VINICOLES ET PHYTOSANITAIRES Réseau EDF

IND	DATE	MODIFICATIONS
0	Janv 2015	Première diffusion
1	Mars 2015	Modification implantation
2	Mai 2015	Modification altimétries des ouvrages
3	Sept 2015	Recolement

Date: Sept 2015
 PLAN 01d
 Echelle: 1/150 - A3

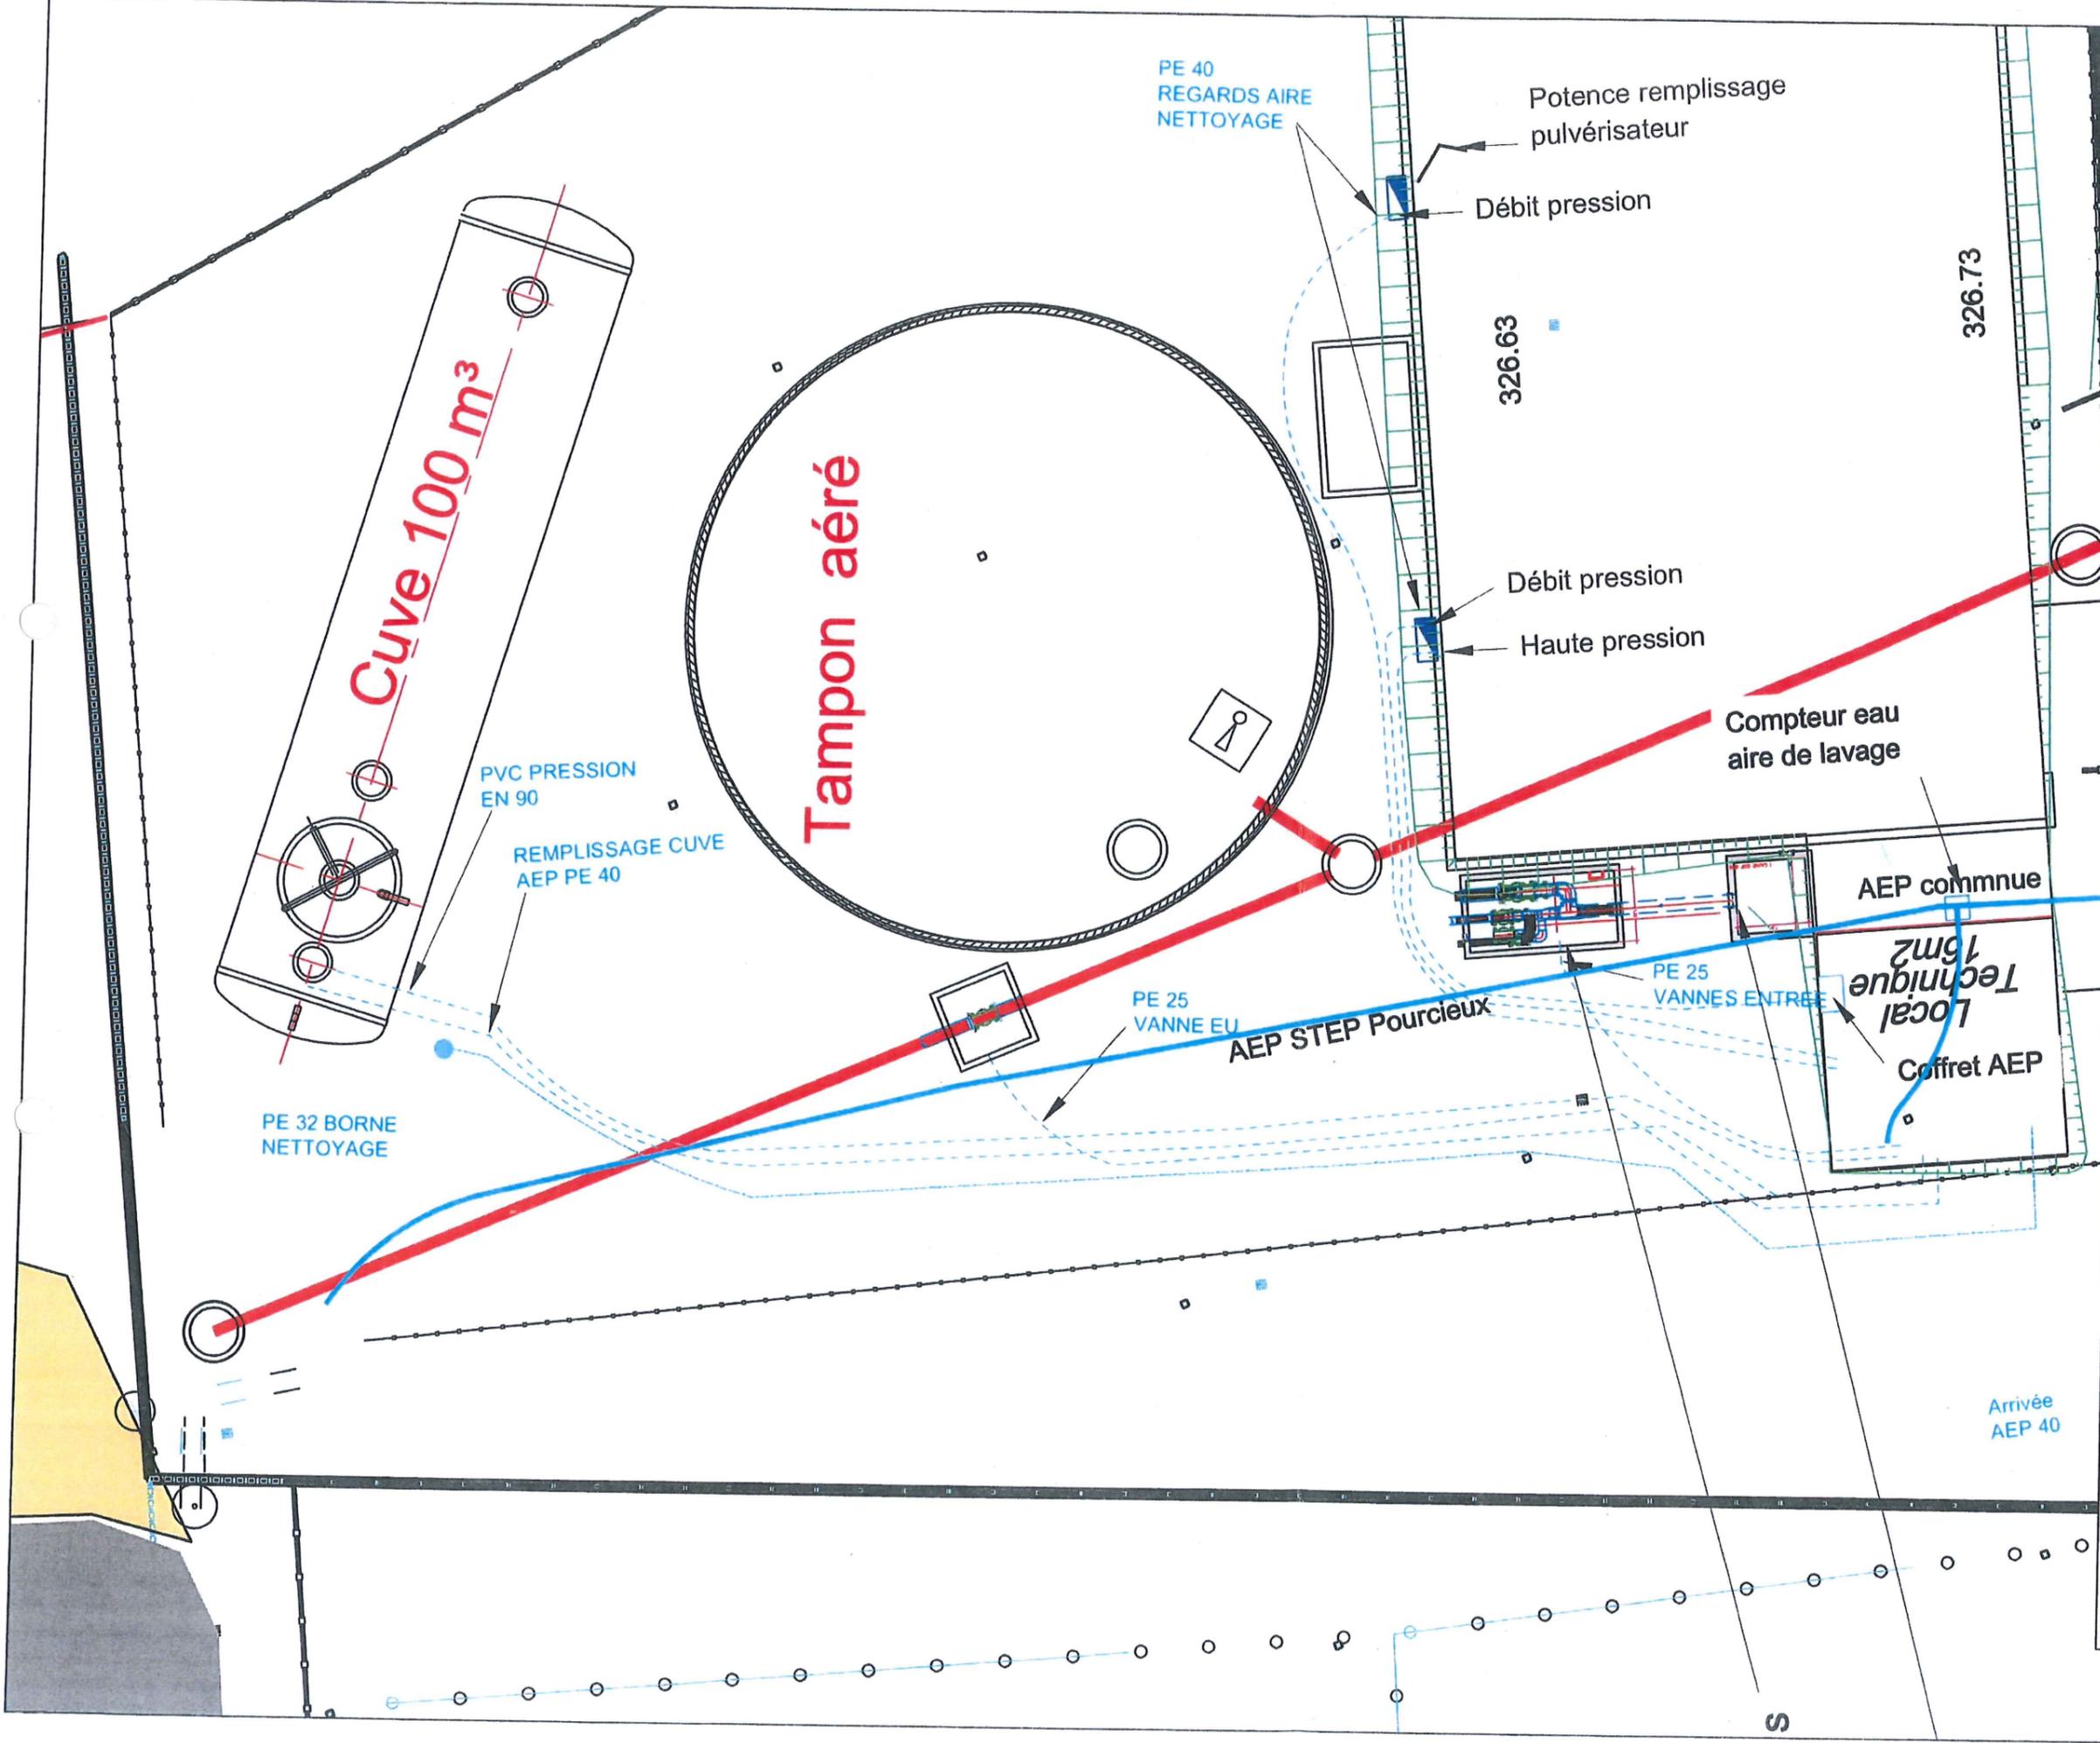

AGRO ENVIRONNEMENT

Zac des Balarucs- 12, rue Toussaint Flècheire
84510 CAUMONT SUR DURANCE
Tél : 04.86.19.52.05 fax : 04.90.48.02.63


COMMUNE DE POURCIEUX
DOE

AIRE DE LAVAGE- TRAITEMENT DES EFFLUENTS
VINICOLES ET PHYTOSANITAIRES Réseau AEP


IND	DATE	MODIFICATIONS
0	Janv 2015	Première diffusion
1	Mars 2015	Modification implantation
2	Mai 2015	Modification altimétriques des ouvrages
3	Sept 2015	Recueilment

Date:	PLAN
Sept 2015	01e
Echelle	1/100 - A3

COUPE TRANSVERSALE

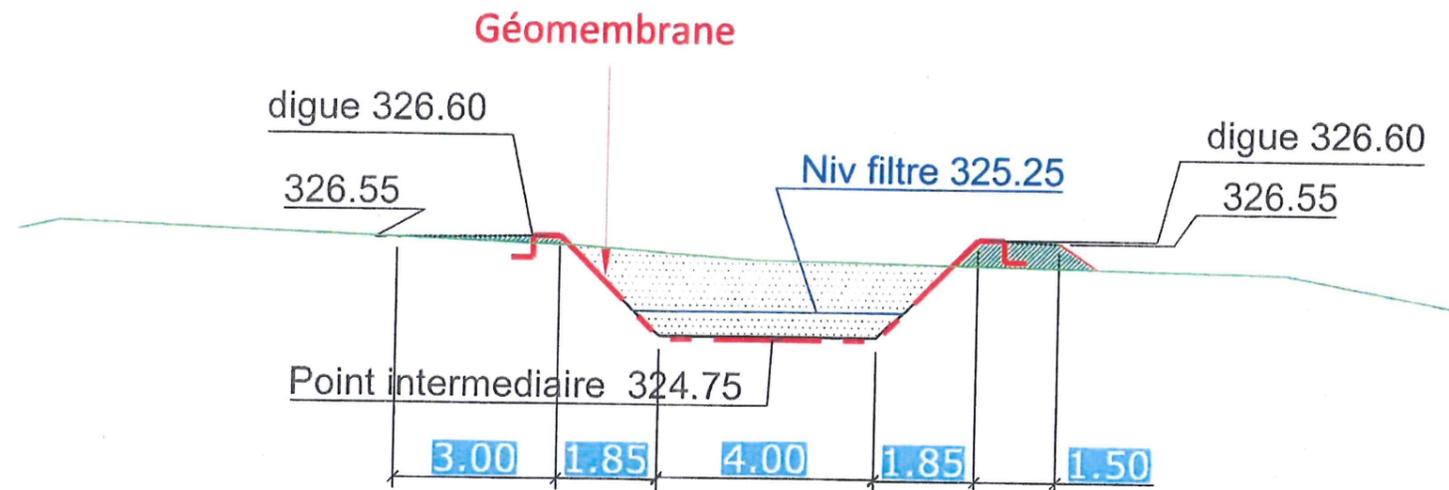

COUPE LONGITUDINALE

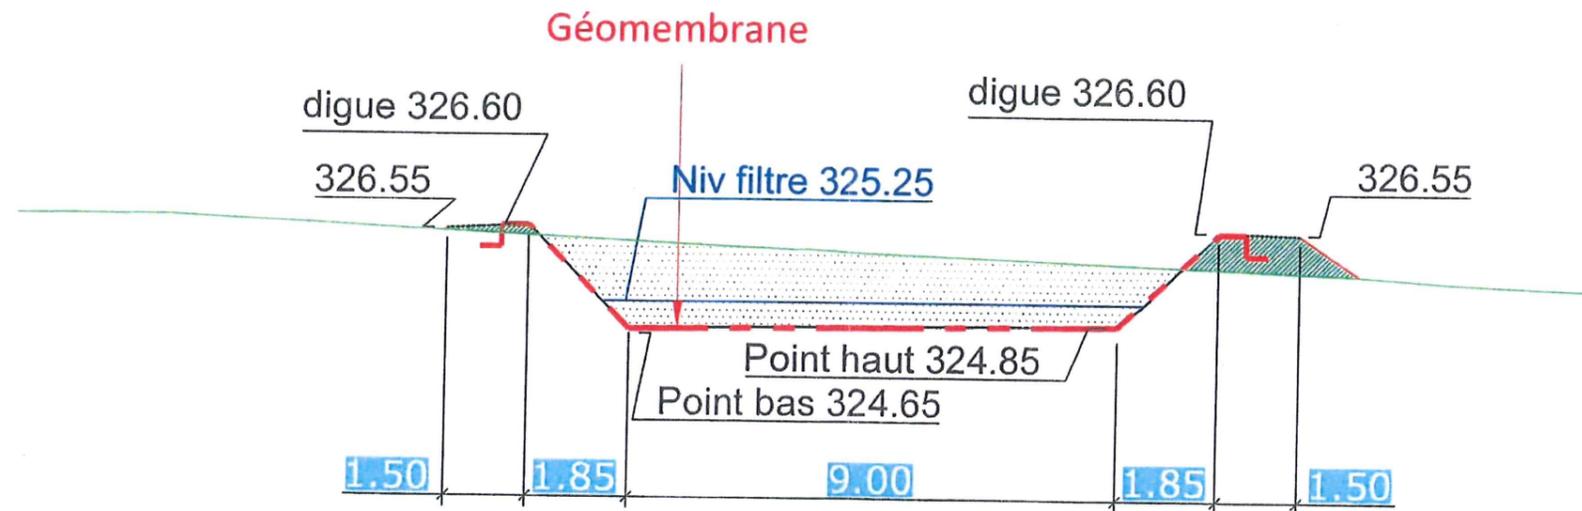

AGRO ENVIRONNEMENT



Zac des Balarucs- 12, rue Toussaint Flècheire
84510 CAUMONT SUR DURANCE
Tél : 04.86.19.52.05 fax : 04.90.48.02.63



COMMUNE DE POURCIEUX
DOE

AIRE DE LAVAGE- TRAITEMENT DES EFFLUENTS
VINICOLES ET PHYTOSANITAIRES Coupes Terrassements


IND	DATE	MODIFICATIONS	Date :	PLAN
0	Janv 2015	Première diffusion	Sept 2015	02
1	Mars 2015	modification implantation		
2	Mai 2015	Modification allimtries des ouvrages		
3	Sept 2015	Recolement	Echelle	
			1/125 - A3	

Synoptique du reseau gravitaire des effluents avec rejet dans bassin réaménagé


Synoptique du reseau gravitaire des effluents avec rejet dans canalisations existantes

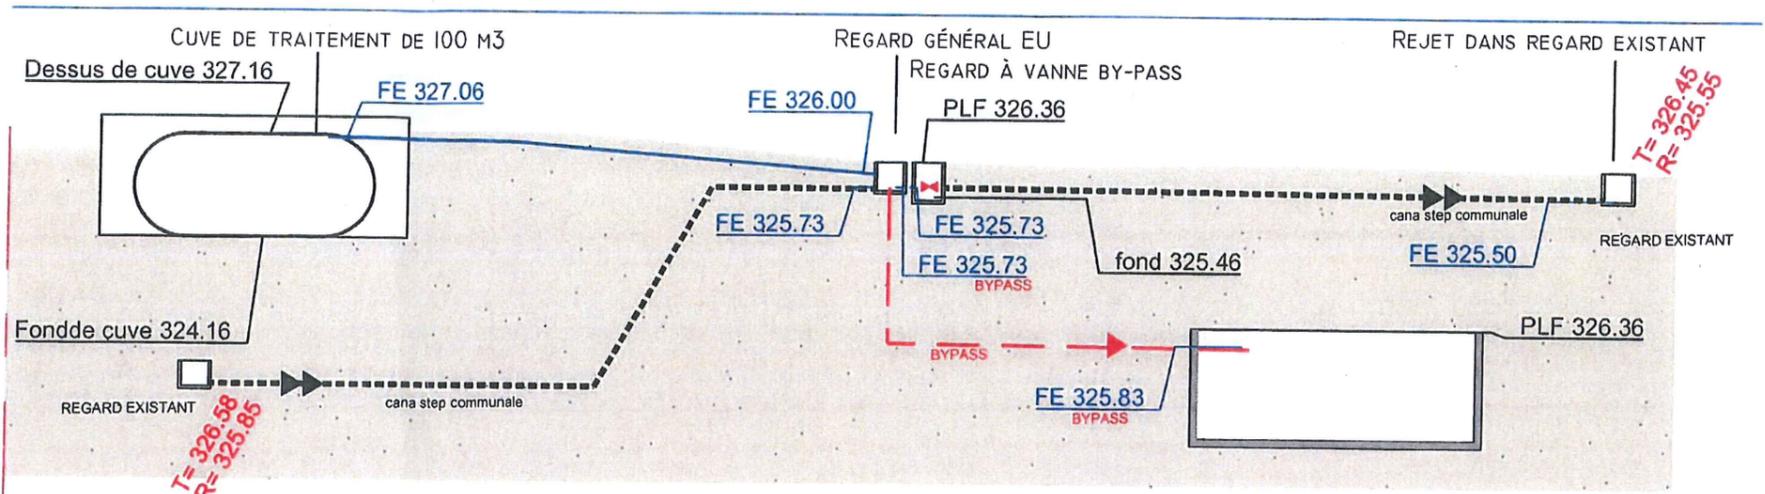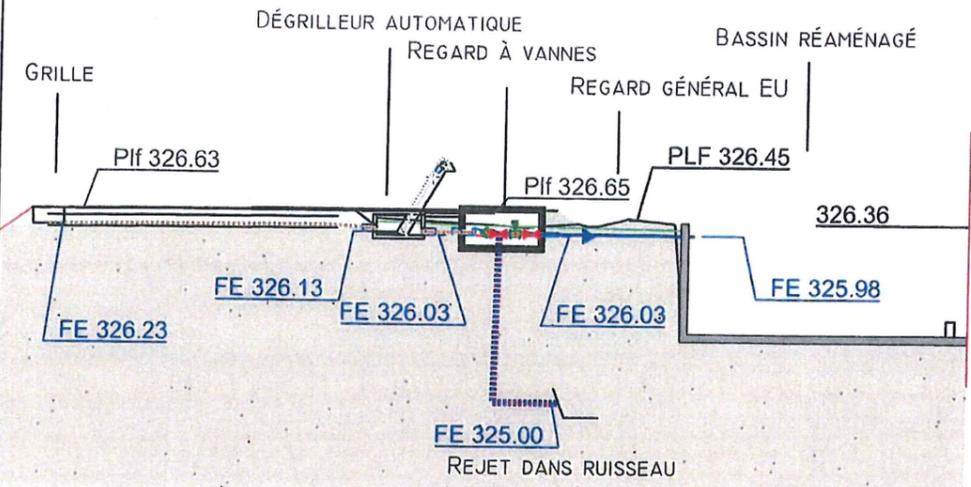

Synoptique du reseau pression du traitement phytosanitaire jusqu'à la cuve

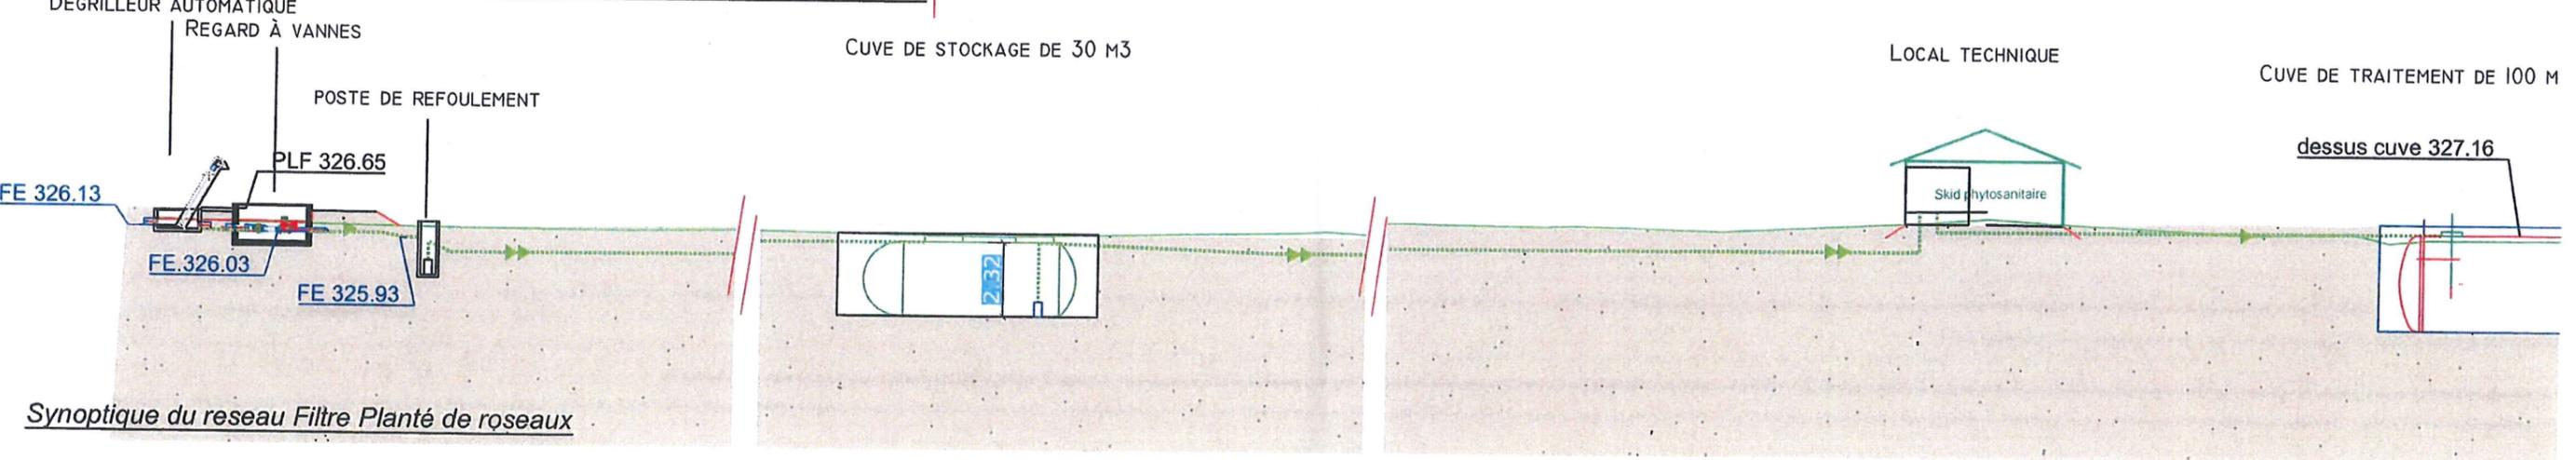

Synoptique du reseau Filtre Planté de roseaux

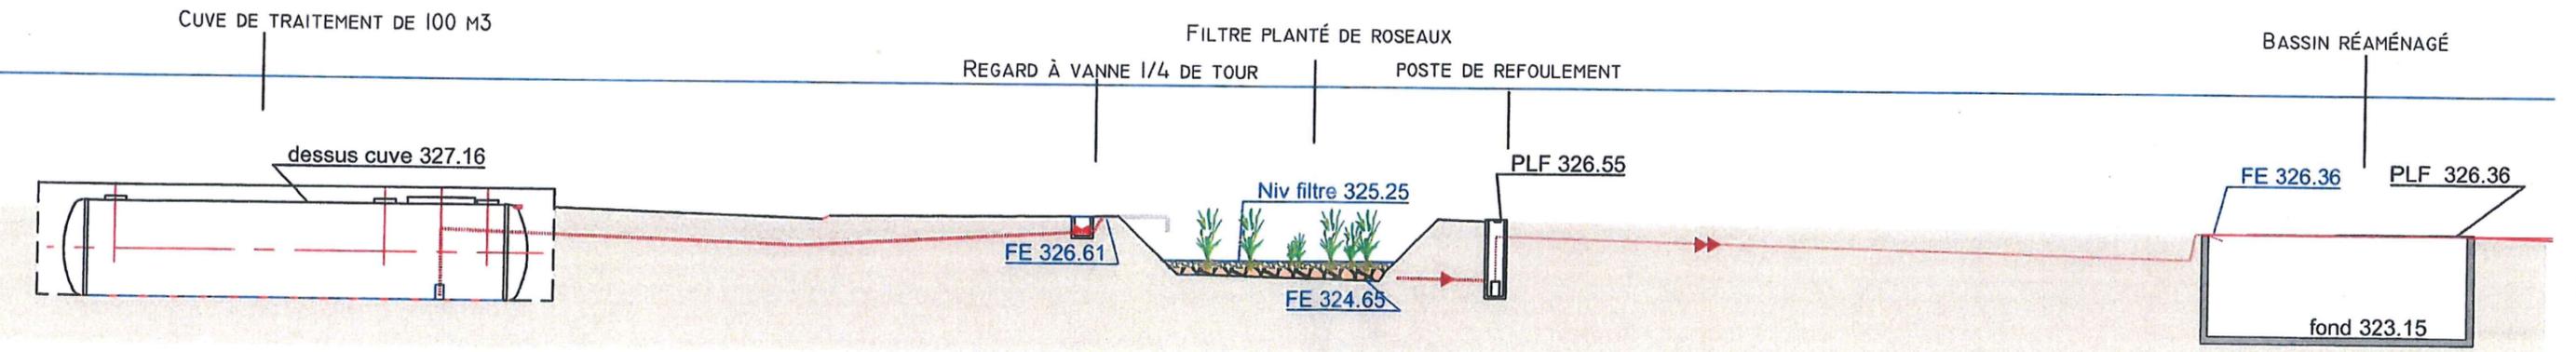


AGRO ENVIRONNEMENT

Zac des Balarucs- 12, rue Toussaint Flèchaire
84510 CAUMONT SUR DURANCE
Tél : 04.86.19.52.05 fax : 04.90.48.02.63

COMMUNE DE POURCIEUX
DOE


AIRE DE LAVAGE- TRAITEMENT DES EFFLUENTS
VINICOLES ET PHYTOSANITAIRES Synoptiques

IND	DATE	MODIFICATIONS	Date :	PLAN
0	Janv 2015	Première diffusion	Sept 2015	03
1	Mai 2015	Modification allimétries des ouvrages	Echelle	
2	Sept 2015	Recolement	1/200 - A3	

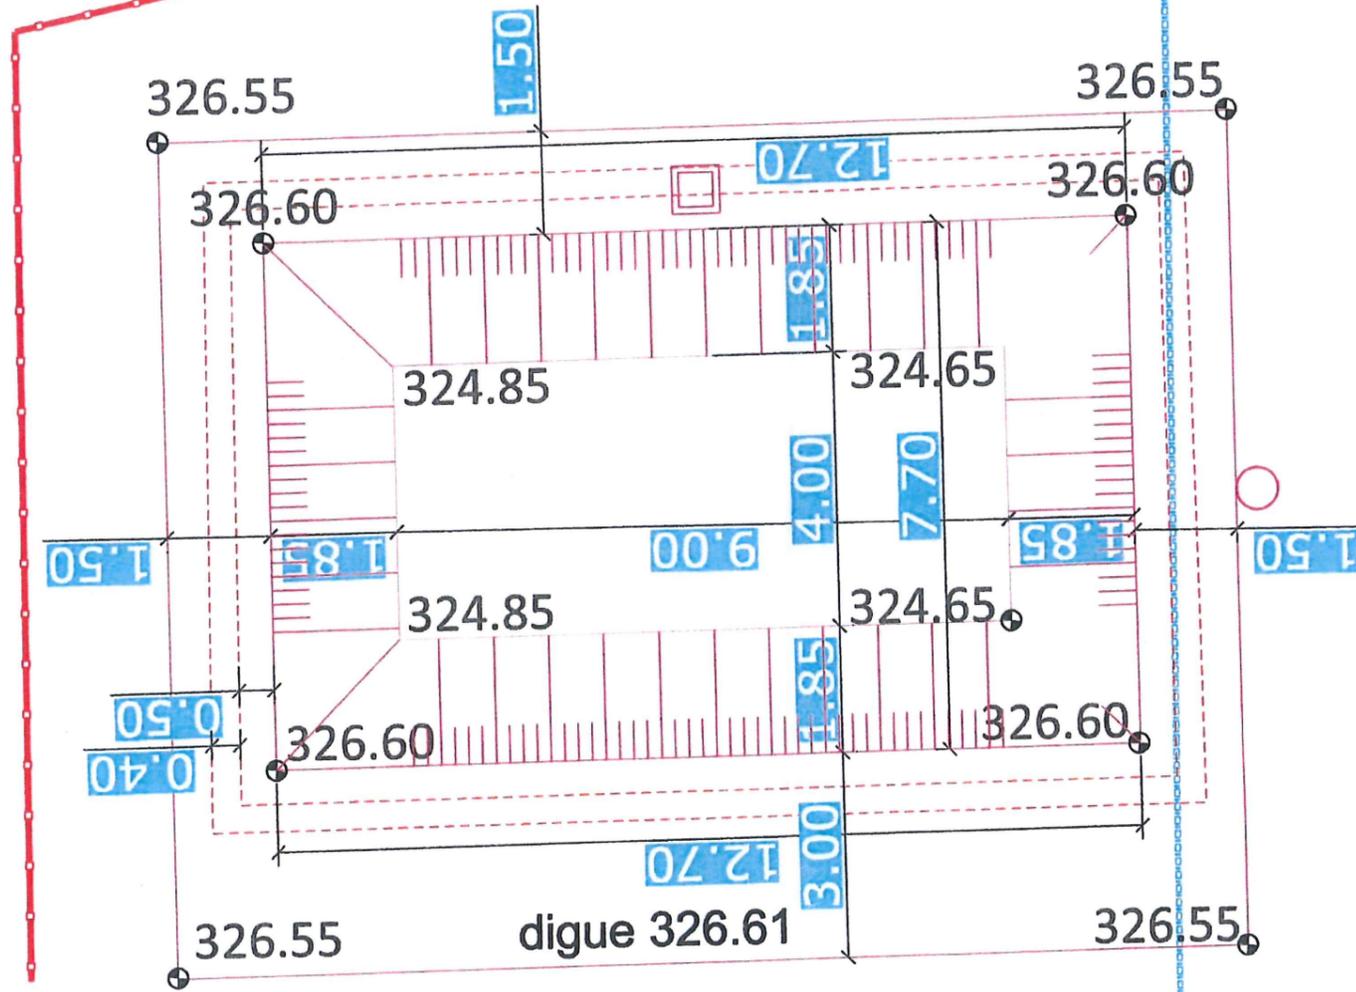

326.60 CÔTES FINIS DES DIGUES = TERRASSEMENTS

DETAIL DE LA GEOMEMBRANE

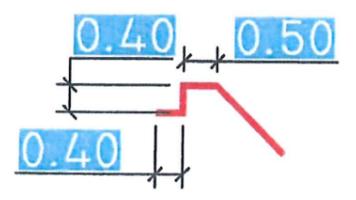

AGRO ENVIRONNEMENT


Zac des Balarucs- 12, rue Toussaint Flècheire
 84510 CAUMONT SUR DURANCE
 Tél : 04.86.19.52.05 fax : 04.90.48.02.63

COMMUNE DE POURCIEUX
 DOE

AIRE DE LAVAGE- TRAITEMENT DES EFFLUENTS
 VINICOLES ET PHYTOSANITAIRES Terrassements

IND	DATE	MODIFICATIONS	Date :	PLAN
0	Janv 2015	Première diffusion	Sept 2015	04
1	Mai 2015	Modification altimétries des ouvrages		
2	Sept 2015	Recolement	Echelle	
			1/100 - A3	

COUPE A-A'

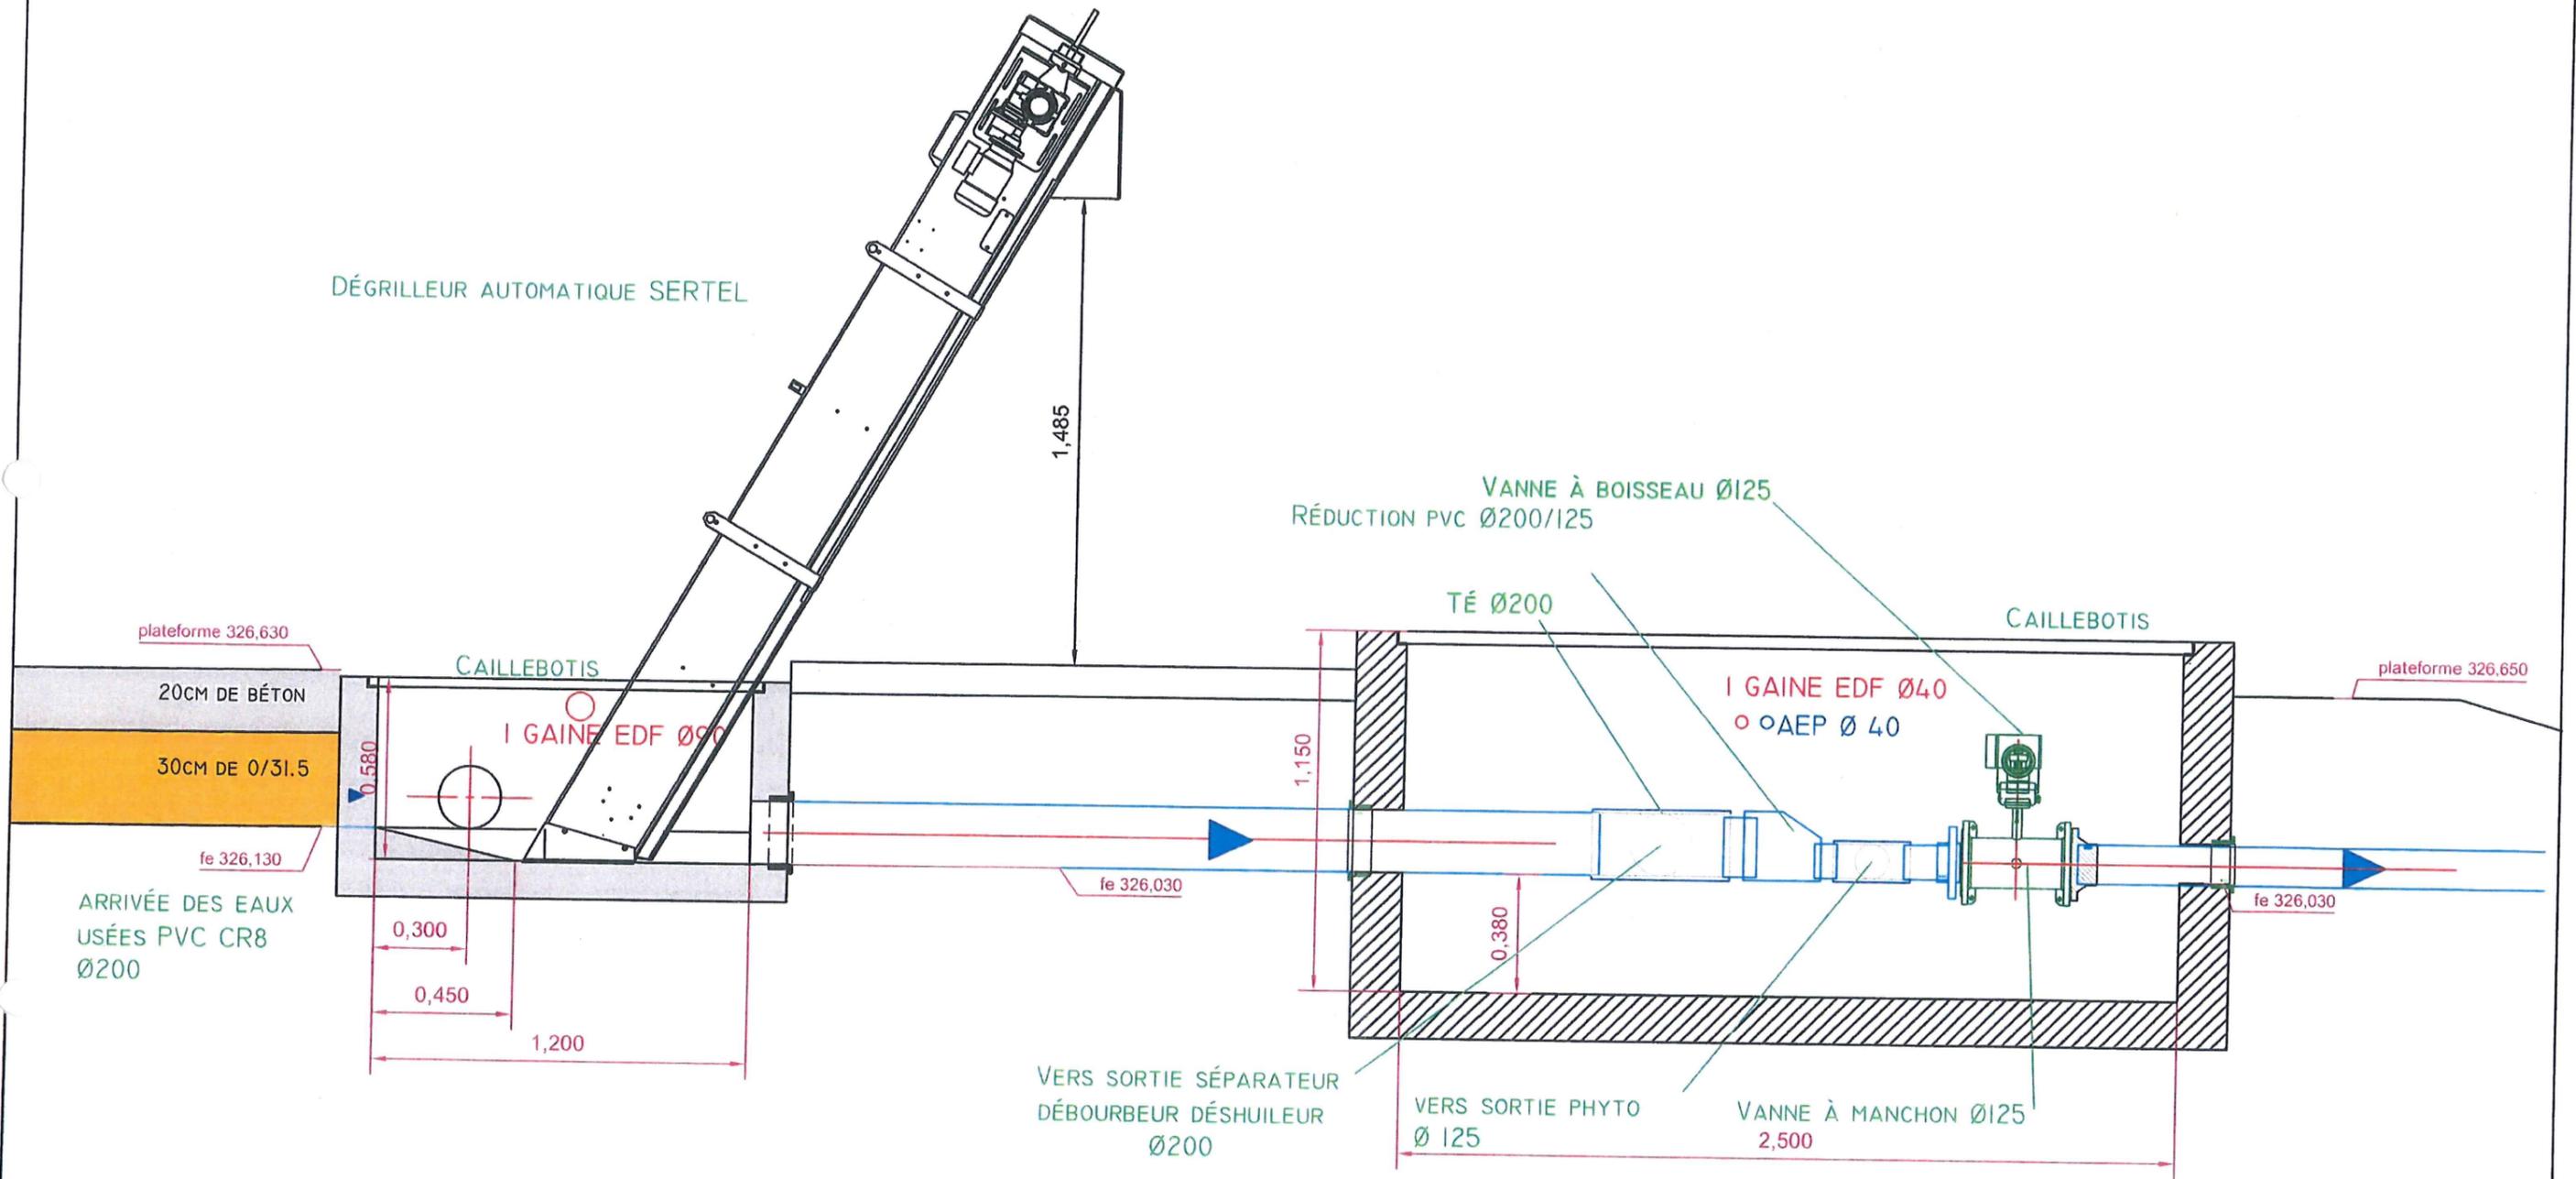


AGRO ENVIRONNEMENT

Zac des Balarucs- 12, rue Toussaint Flècheire
84510 CAUMONT SUR DURANCE
Tél : 04.86.19.52.05 fax : 04.90.48.02.63

COMMUNE DE POURCIEUX
DOE

AIRE DE LAVAGE- TRAITEMENT DES EFFLUENTS
VINICOLES ET PHYTOSANITAIRES Ouvrages de tête Coupes

IND	DATE	MODIFICATIONS	Date :	PLAN
0	Janv 2015	Première diffusion	Sept 2015	06
1	Mars 2015	modification implantation		
2	Avril 2015	Modification Ø canalisations		
3	Mai 2015	Modification Fe canalisation , regard et degrileur		
4	Sept 2015	Recolement	Echelle 1/20 - A3	

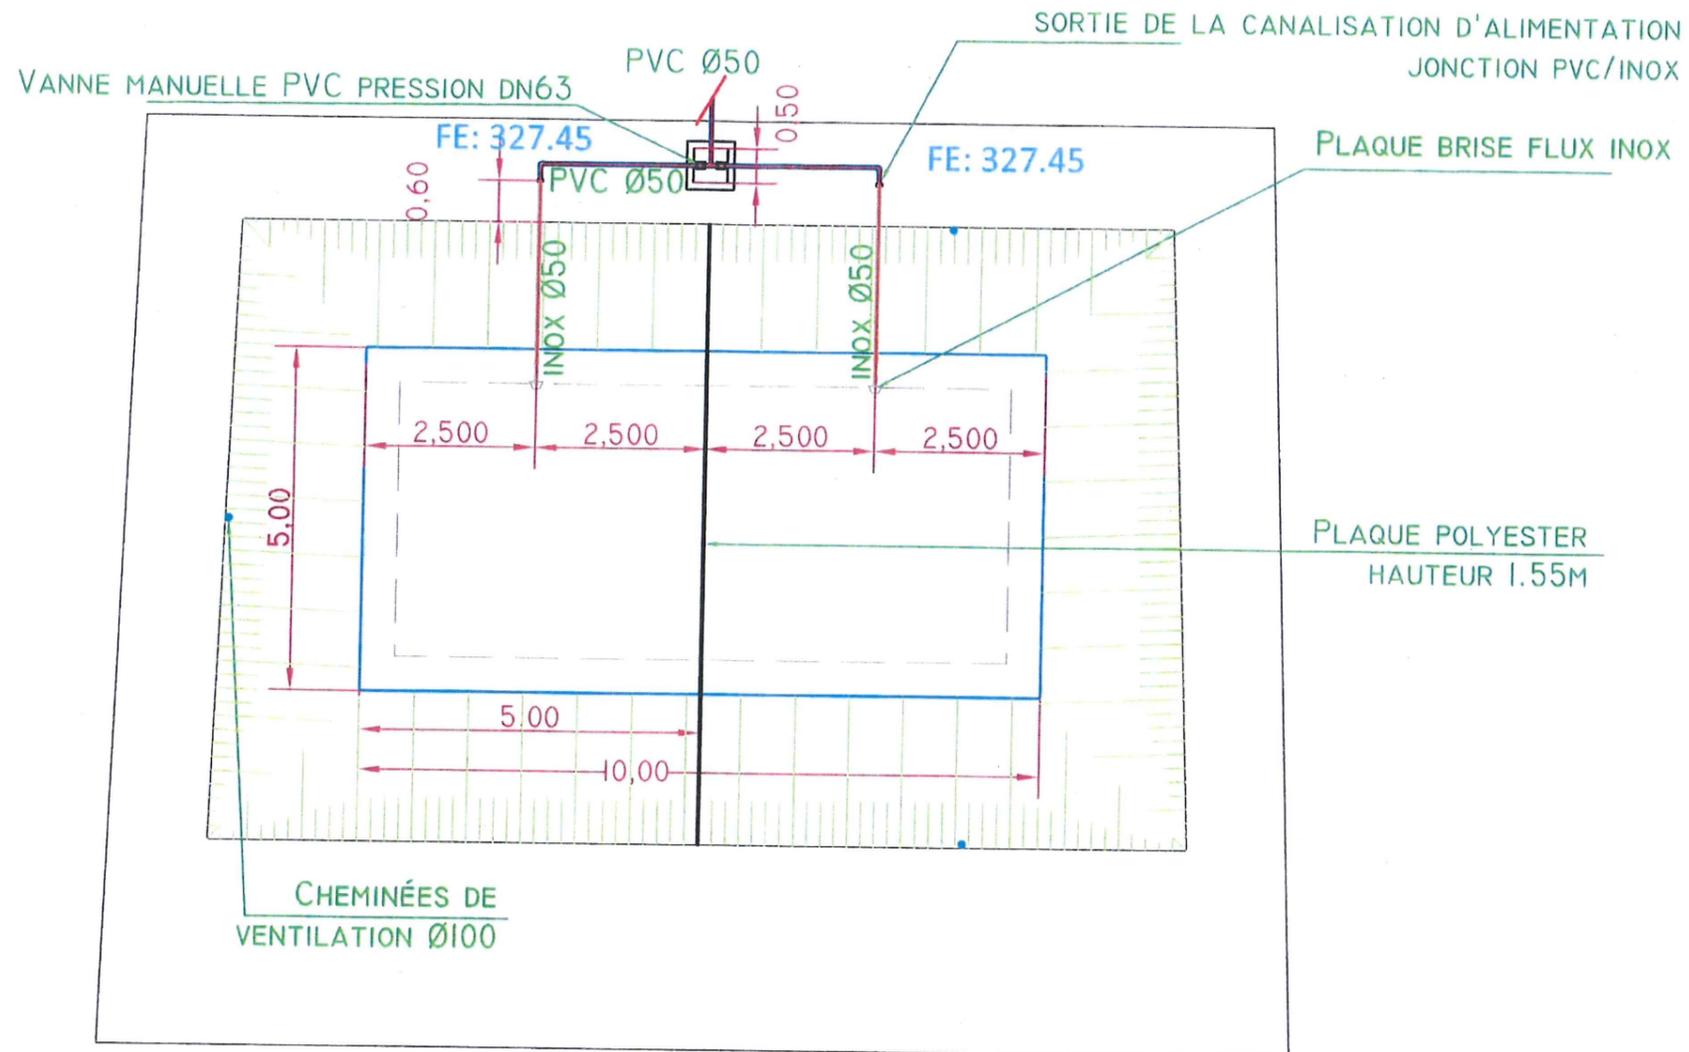

LEGENDE

- Haut de talus
- Surface niveau filtre
- Surface niveau fond




AGRO ENVIRONNEMENT

Zac des Balarucs- 12, rue Toussaint Fléchaire
84510 CAUMONT SUR DURANCE
Tél : 04.86.19.52.05 fax : 04.90.48.02.63

COMMUNE DE POURCIEUX
DOE

AIRE DE LAVAGE- TRAITEMENT DES EFFLUENTS
VINICOLES ET PHYTOSANITAIRES Alimentation filtre

IND	DATE	MODIFICATIONS	Date :	PLAN
0	Janv 2015	Première diffusion	Sept 2015	07
1	Mars 2015	modification implantation		
2	Sept 2015	Recolement	Echelle	
			1/100 - A3	

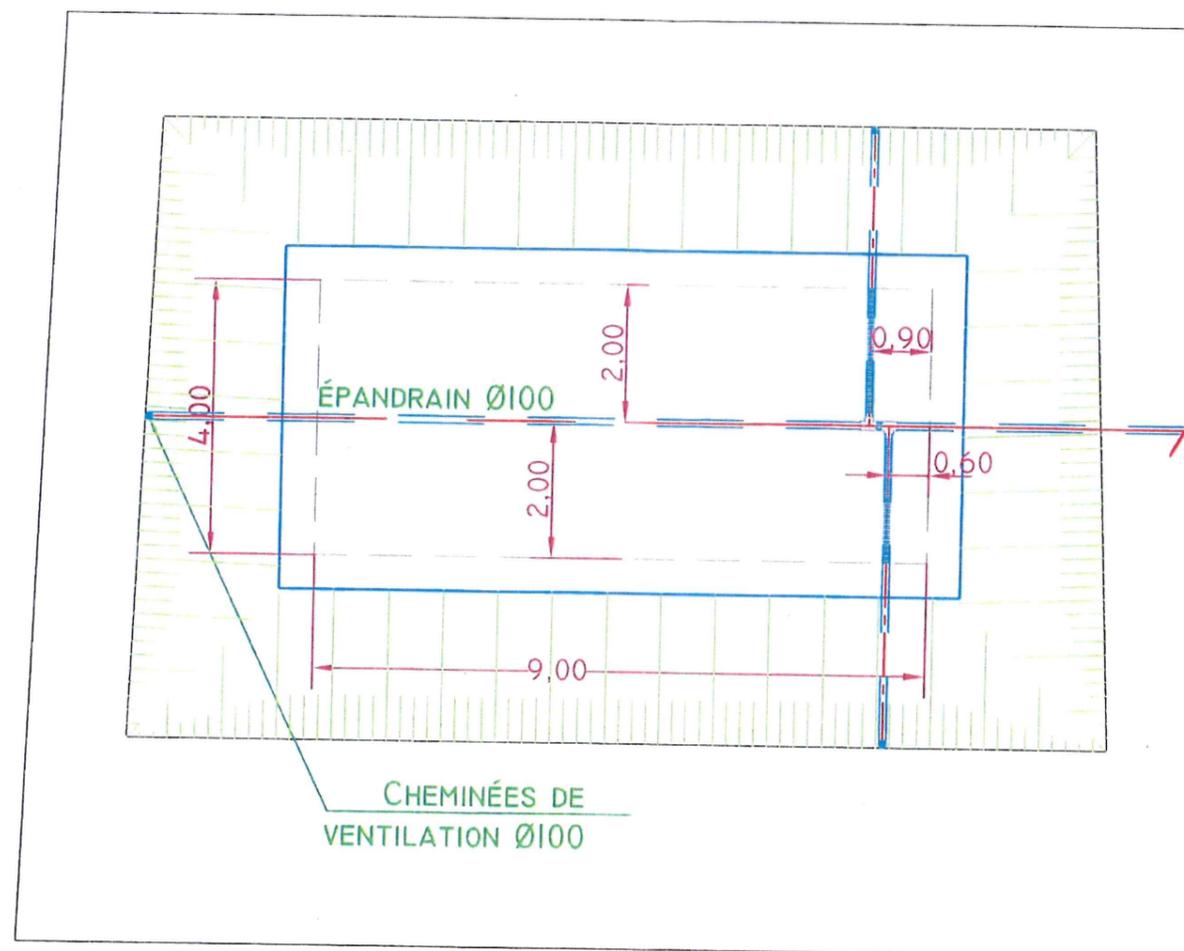

LEGENDE

- Haut de talus
- Surface niveau filtre
- Surface niveau fond



AGRO ENVIRONNEMENT

Zac des Balarucs- 12, rue Toussaint Flècheire
 84510 CAUMONT SUR DURANCE
 Tél : 04.86.19.52.05 fax : 04.90.48.02.63


COMMUNE DE POURCIEUX
 DOE

AIRE DE LAVAGE- TRAITEMENT DES EFFLUENTS
 VINICOLES ET PHYTOSANITAIRES Drainage filtre

IND	DATE	MODIFICATIONS
0	Janv 2015	Première diffusion
1	Mars 2015	modification implantation
2	Sept 2015	Recolement

Date :
 Sept 2015
 Echelle
 1/100 - A3

PLAN
 08

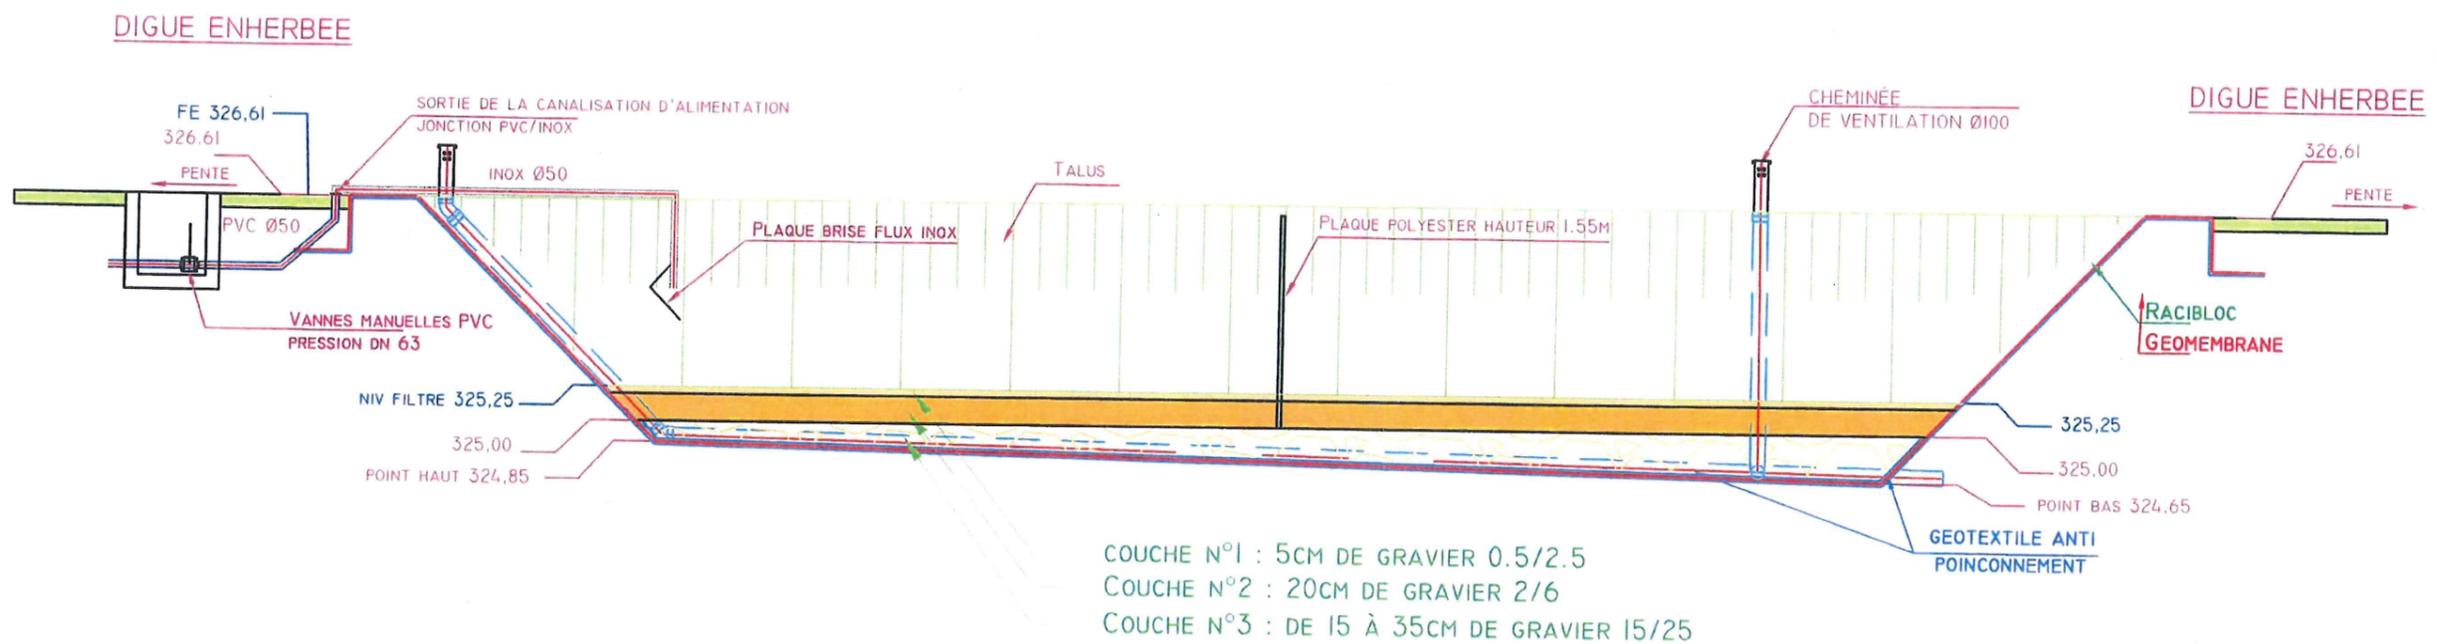


AGRO ENVIRONNEMENT


Zac des Balarucs- 12, rue Toussaint Flèchaire
 84510 CAUMONT SUR DURANCE
 Tél : 04.86.19.52.05 fax : 04.90.48.02.63

**COMMUNE DE POURCIEUX
DOE**


**AIRE DE LAVAGE- TRAITEMENT DES EFFLUENTS
VINICOLES ET PHYTOSANITAIRES Coupe de principe Filtre**

IND	DATE	MODIFICATIONS	Date :	PLAN
0	Janv 2015	Première diffusion	Sept 2015	09
1	Mars 2015	modification implantation		
2	Mai 2015	modification altimétrie des digues et fond de bassin		
3	Sept 2015	Recolement	Echelle sans- A3	




COUPE AA'

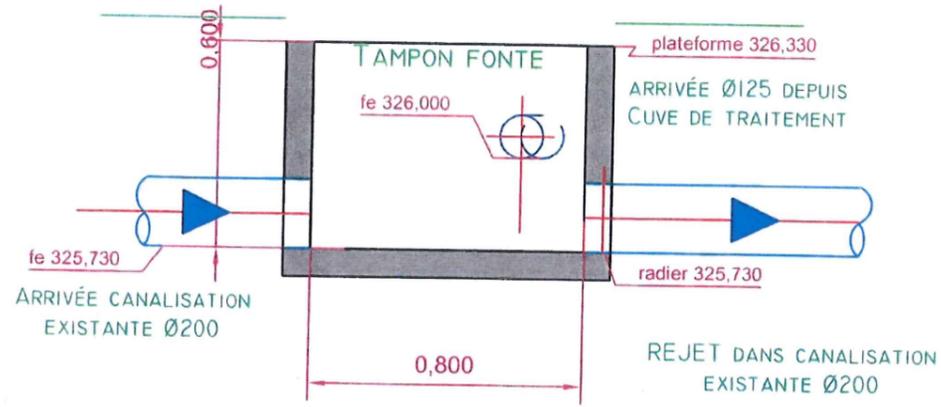

COUPE BB'

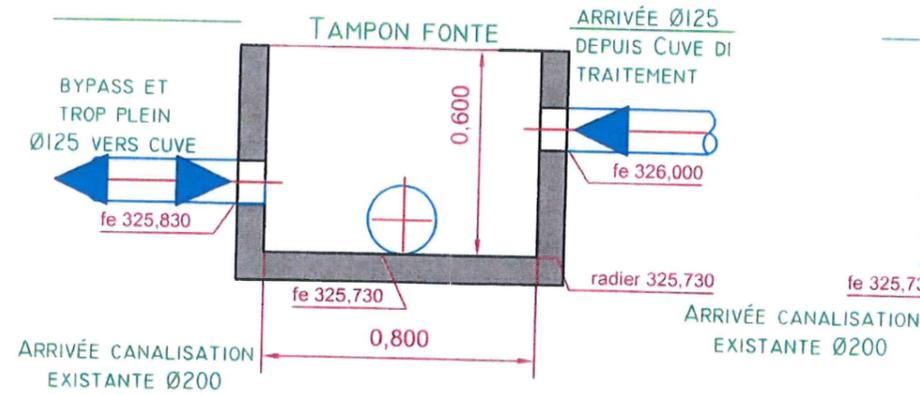

COUPE A1A1'

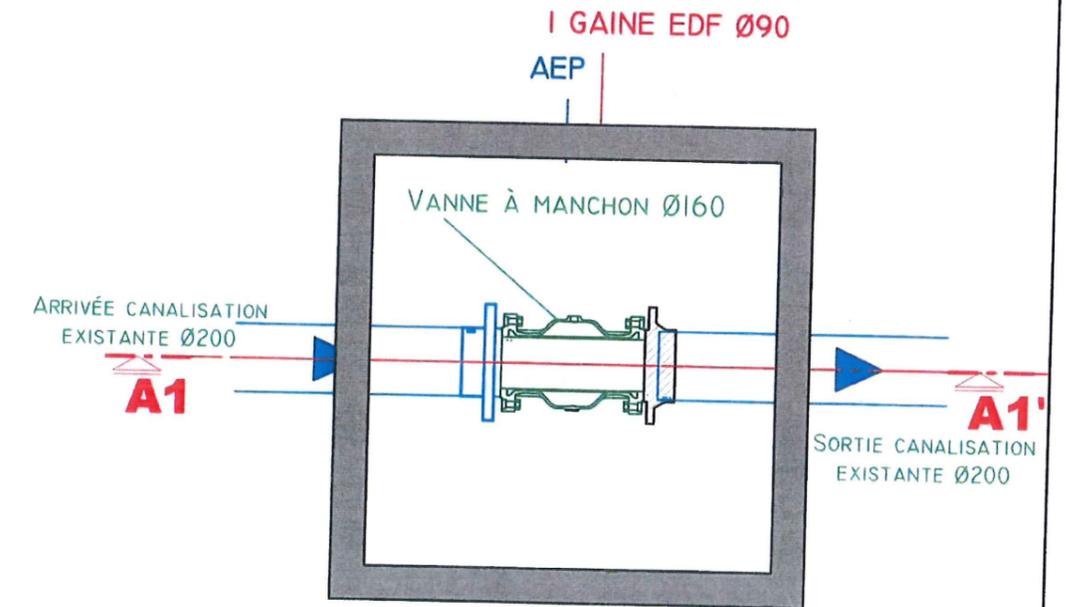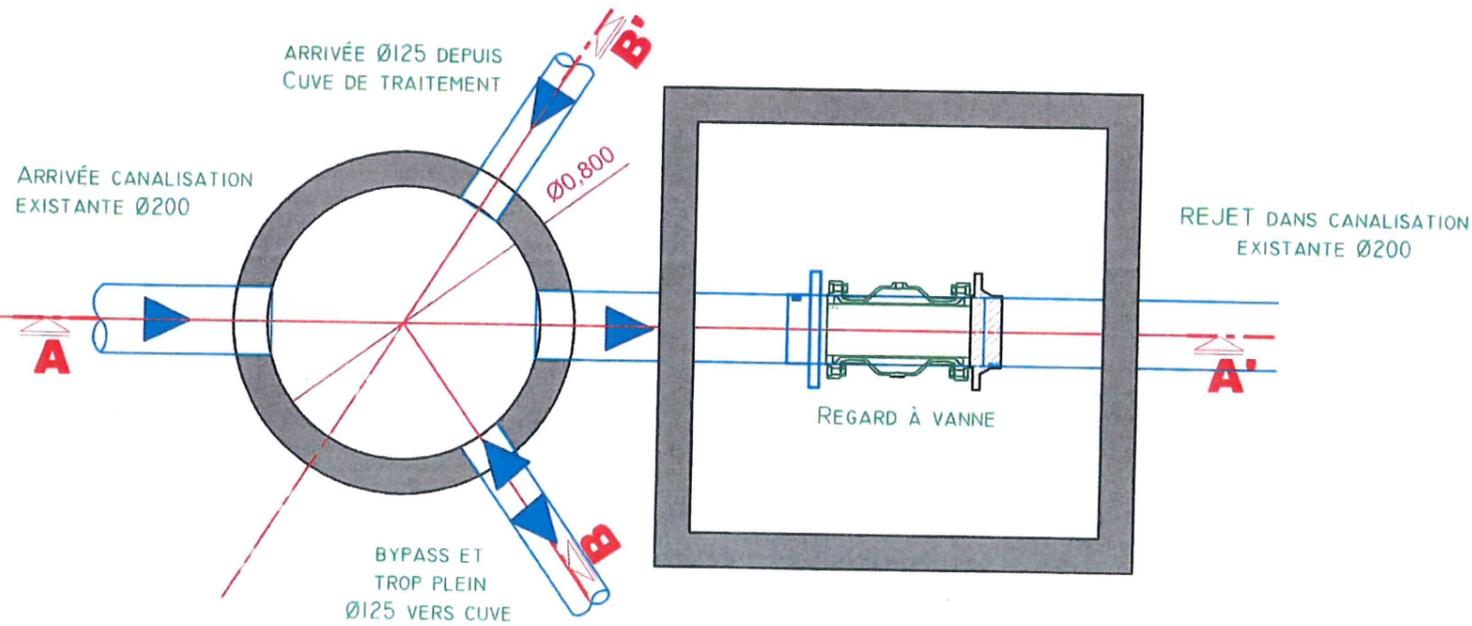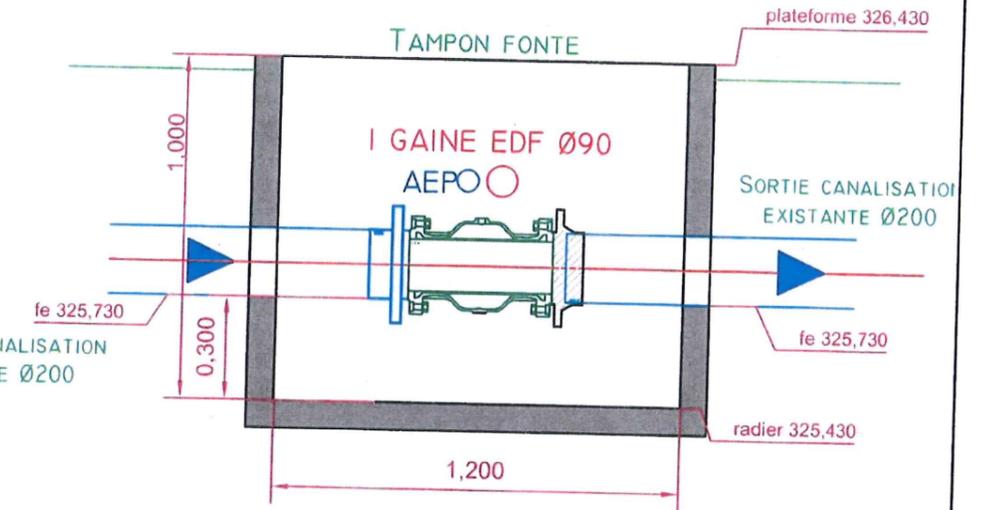

AGRO ENVIRONNEMENT

Zac des Balarucs- 12, rue Toussaint Flècheire
84510 CAUMONT SUR DURANCE
Tél : 04.86.19.52.05 fax : 04.90.48.02.63

COMMUNE DE POURCIEUX
DOE


AIRE DE LAVAGE- TRAITEMENT DES EFFLUENTS
VINICOLES ET PHYTOSANITAIRES Ouvrages de By-pass

IND	DATE	MODIFICATIONS	Date :	PLAN
0	Janv 2015	Première diffusion	Sept 2015	10
1	Mars 2015	modification implantation		
2	Mai 2015	modification implantation et regard à vannes		
3	Sept 2015	Recolement		
			Echelle 1/20 - A3	


**Plan 10. : Raccordement de la cave des
« Vignerons du Baou » au réseau
d'assainissement communal**

DEPARTEMENTALE 423

Habitation

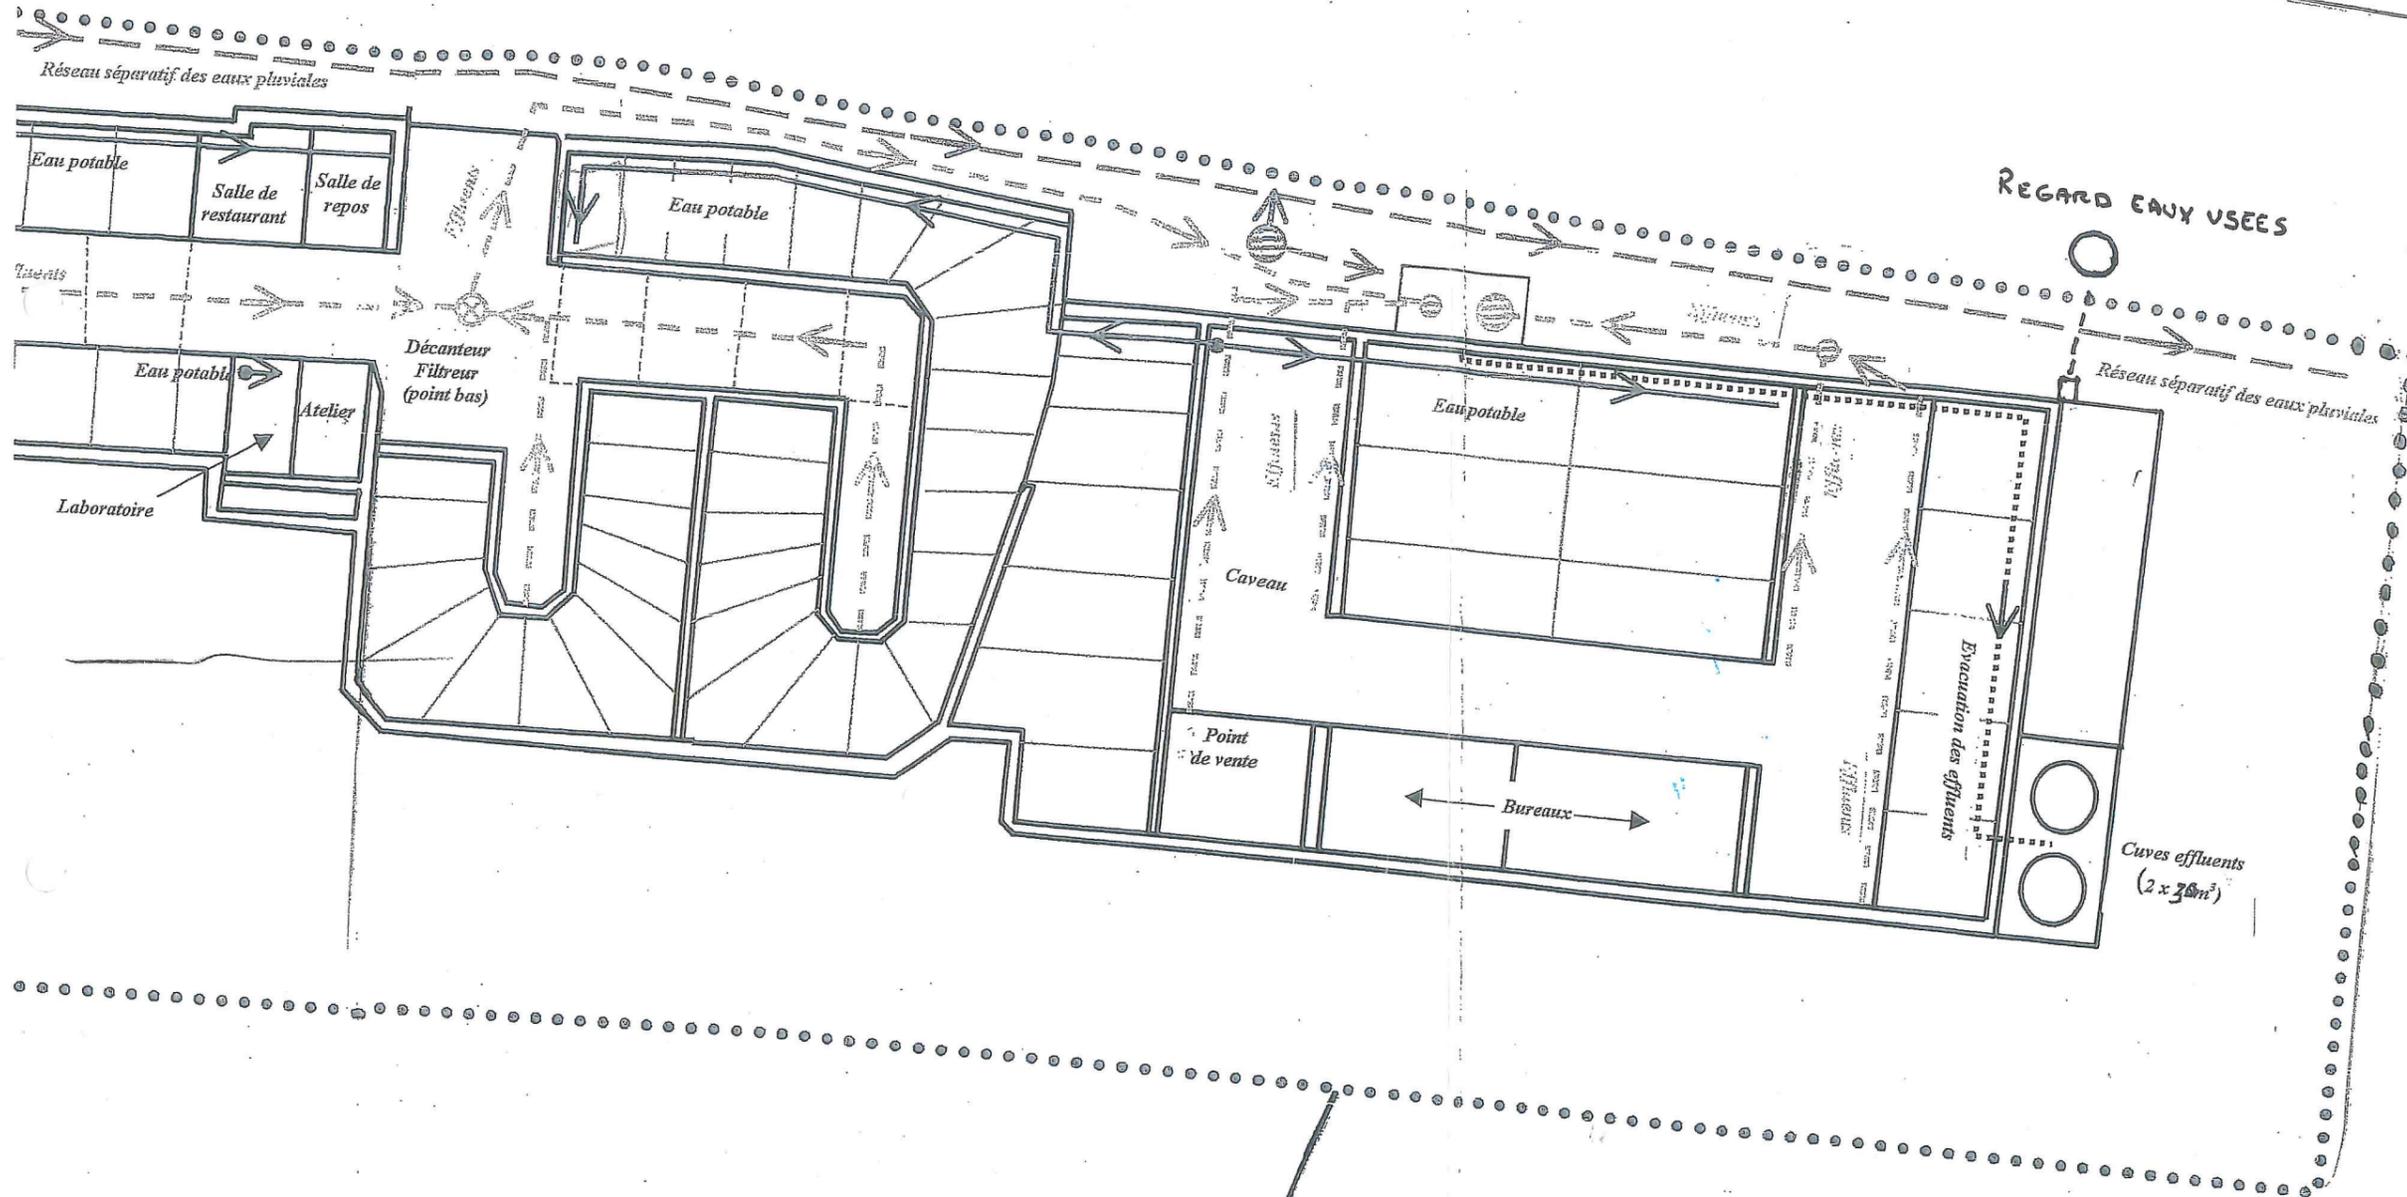

LEGENDES

 -  Eau potable
-  Effluents industriels
-  Réseau séparatif des eaux pluviales

S.C.A. Les Vignerons du Baou
Rue Raoul BLANC
83470 POURCIEUX
Tél. : 04 94 78 03 06 Fax : 04 94 78 05 50